

# 成章高校赤羽根分校体育クラブ室建設工事

目録

番号	図面名称	縮尺	番号	図面名称	縮尺
1	建築工事特記仕様書 (1)		16	既設設備部分詳細図	1:30, 1:10
2	建築工事特記仕様書 (2)		17	電灯設備配線図	1:100
3	電気設備工事特記仕様書				
4	全体配置図, 案内図	1:600			
5	配置図	1:200			
6	仕上表, 面積表				
8	立面図, 断面図	1:100		建築工事メモリスト (1), (2)	"
9	断面詳細図	1:20		電気設備工事メモリスト	"
10	平面詳細図, 展開図, 建具表	1:20 1:50			
11	柱詳細図 (1)	1:10			
12	柱詳細図 (2)	1:20			
13	伏図, 配筋詳細図	1:100 1:50			
14	壁配筋図	1:50			
15	梁, 梁下, 配筋, 壁補強筋リスト	1:30			

建築工事特記仕様書




章	節・項目	特	記	事	項	備	考
12章 木 工 事	12-1-2 木材	木材の含水率 造作材の等級 樹種	※A種 ※A種	●B種 (12.1.1表) ●B種 (12.1.2表)			
	12-1-4 表面仕上	仕上りの程度	●A種 ※1等	●B種 ●C種 (12.1.4表)			
	12-1-6 化粧ばり造作用 集成材	化粧ばり造作用集成材の等級 表面仕上材の化粧単板	●A種 (12.1.4表) 樹種 ● ※1等	●B種 ●C種	厚さ ●	■	
	12-1-7 造作用集成材	造作用集成材の等級 集成材を構成する単材の樹種	●A種 ●B種	●B種 ●C種	厚さ ●	■	
12-1-3 防あり処理							
13章 屋 根 工 事	13-1-2 長尺亜鉛鉄板	材 料 厚 さ	※着色亜鉛鉄板のコイル(亜鉛付量244g/m <sup>2</sup> ) ※0.4mm				
	13-3-1 波形石綿スレート	種 類	●小波 ●中波 ●大波 ●リップ波				
	13-3-3 波形石綿スレート工法	出 隅	※相当を使用し、受材ごとに留付する。				
	13-4-1 といの材料	材 種 防 腐	◎静電誘電体パイプ ※18.4.4表により行う	●行わない			
14章 金 属 工 事	14-2-2 アルミニウム及びアルミ ニウム合金の表面処理 (塩素以外)	※適用しない ●適用する (表面処理 ●)		皮膜の試験 ※適用しない ●適用する ( )			
	14-2-8 亜鉛めっき面の種類	※適用しない ●適用する (種類 ●A種 ●B種 ●C種)		電気亜鉛めっきの種類 ●A種 ●B種 ●C種 (14.2.2表, 14.2.4表)			
	14-4-1 軽鋼鉄骨天井下地	亜鉛めっき面の試験 ※適用しない ●適用する					
	14-5-2 軽鋼鉄骨壁下地	野縁などの種類 スタンド、ランナなどの種類	●1.9形 ●2.5形 (14.4.1表) ●6.5形 ●9.0形 ●10.0形 (14.5.1表)				
15章 左 官 工 事	15-5-1 ALCパネル用特殊 プラスチック塗り	材料の種類及び塗り厚	●A種 ●B種 (15.5.1表)				
	15-6.1 仕上電材仕上げ	A種 種類 ● B種 種類 ● C種 種類 ●	(15.6.1表) (15.6.1表) (15.6.1表)				
	15-7-1 軽鋼鉄骨吹付材吹付け	種 類 ●セメント系 ●粘結材系 ●合成樹脂エマルジョン系 種 別 ●耐火被覆 ●一般用					
	15-7-2 ロックウール吹付け	厚さ(mm) ●10 ●15 ●20 ●80					
16章 建 具 工 事	16-2-1 →16-2-8 アルミニウム 製建具	類 別	●A類 ●強 さ ●B類 ●強 さ ●C類 ●強 さ ●D類	240			
	16-3-8 鋼製建具	気密性による種類 ●8 ●2	●8 ●2				
	16-4-2 鋼製軽量建具	水密性による種類 ●2.5 ●3.5 ●5.0	●2.5 ●3.5 ●5.0				
	16-5-2 ステンレス製建具	枠見込厚(mm) ●70又は80 ●100					
	16-7-1 重量シャッター	表面処理の種類 ●A-1種 ●A-2種 ●B-1種 ●B-2種 ●C-1種 ●C-2種 ●D種					
	16-8-1 軽量シャッター	建具周囲のシーリング用材料 ●C種 ◎P種 (16.2.5表)					
	16-9-1 木製建具	閉止機構の種類 ●A種 ●B種 (17.3.4表)					
	16-10-2 建具金物	閉止機構の種類 ●A種 ●B種 ●C種 ●D種					
17章 塗 装 工 事	17-2-2 鉄面の素地処理	種 別 ●A種 ●B種 ●C種 (17.2.2表)					
	17-2-4 コンクリート面等 素地処理	種 別 ●A種 ●B種 ●C種 (17.2.4表)					
	17-2-5 石膏ボード面等 素地処理	種 別 ●A種 ●B種 ●C種 (17.2.5表)					
	17-4-1 油性調合ペイント等 の種別	屋 外 ●油性調合ペイント ●合成樹脂調合ペイント2種 ● 屋 内 ●合成樹脂調合ペイント1種 ●					
	17-4-8 鉄面調合ペイント塗り	鉄面調合ペイント塗りの種別 ●A種 ●B種 ●C種 (17.3.1表) ●A種 ●B種 ●C種 (17.3.1表)					
	17-4-4 亜鉛メッキ面調合 ペイント塗り	鉄面の油性調合ペイント塗り ●A種 ●B種 ●C種 (17.3.1表) 鉄面の合成樹脂調合ペイント塗り ●A種 ●B種 ●C種 (17.3.1表)					
	17-5-2 合成樹脂エマルジョン ペイント塗り	鉄面 ●A種 ●B種 (17.5.1表)					
	17-6-2 合成樹脂エマルジョン 模様塗料塗り	コンクリート、モルタル、プラスター、石膏ボード、石膏ボード付の壁・天井の下面 ●A種 ●B種 ●C種 (17.6.1表)					
18章 内 装 工 事	18-1-1 ビニール床シート	材 質 ●一般用 ●住宅用 ●色柄 ●無地					
	18-2-1 ビニール床タイル 及びゴム床タイル	厚 (mm) ●2.0 ●2.5 ●8.0					
	18-2-2 合成樹脂塗床	種 別 ●軟質ビニール (厚 mm) ●アスベストタイル (厚 mm) ●半硬質ビニールノンアスベスト (厚 mm)					
19章 装 飾 工 事	19-2-8 路 床	路床土の支持力比試験 ●有 ●無					
	21-2-1 芝	種 別 ●常緑型 ●野芝 ●常緑型 ●野芝 ●常緑型 ●野芝					
	22-1 シーリング	種別 耐久性 材 種 施工場所 種別 耐久性 材 種 施工場所					
	60年度 成育高校羽根分枝体育館77年度建設 工事 No. 2 17の内 設計 60年 8月 愛知県建設部 主 幹 営 繕 課 主 幹						









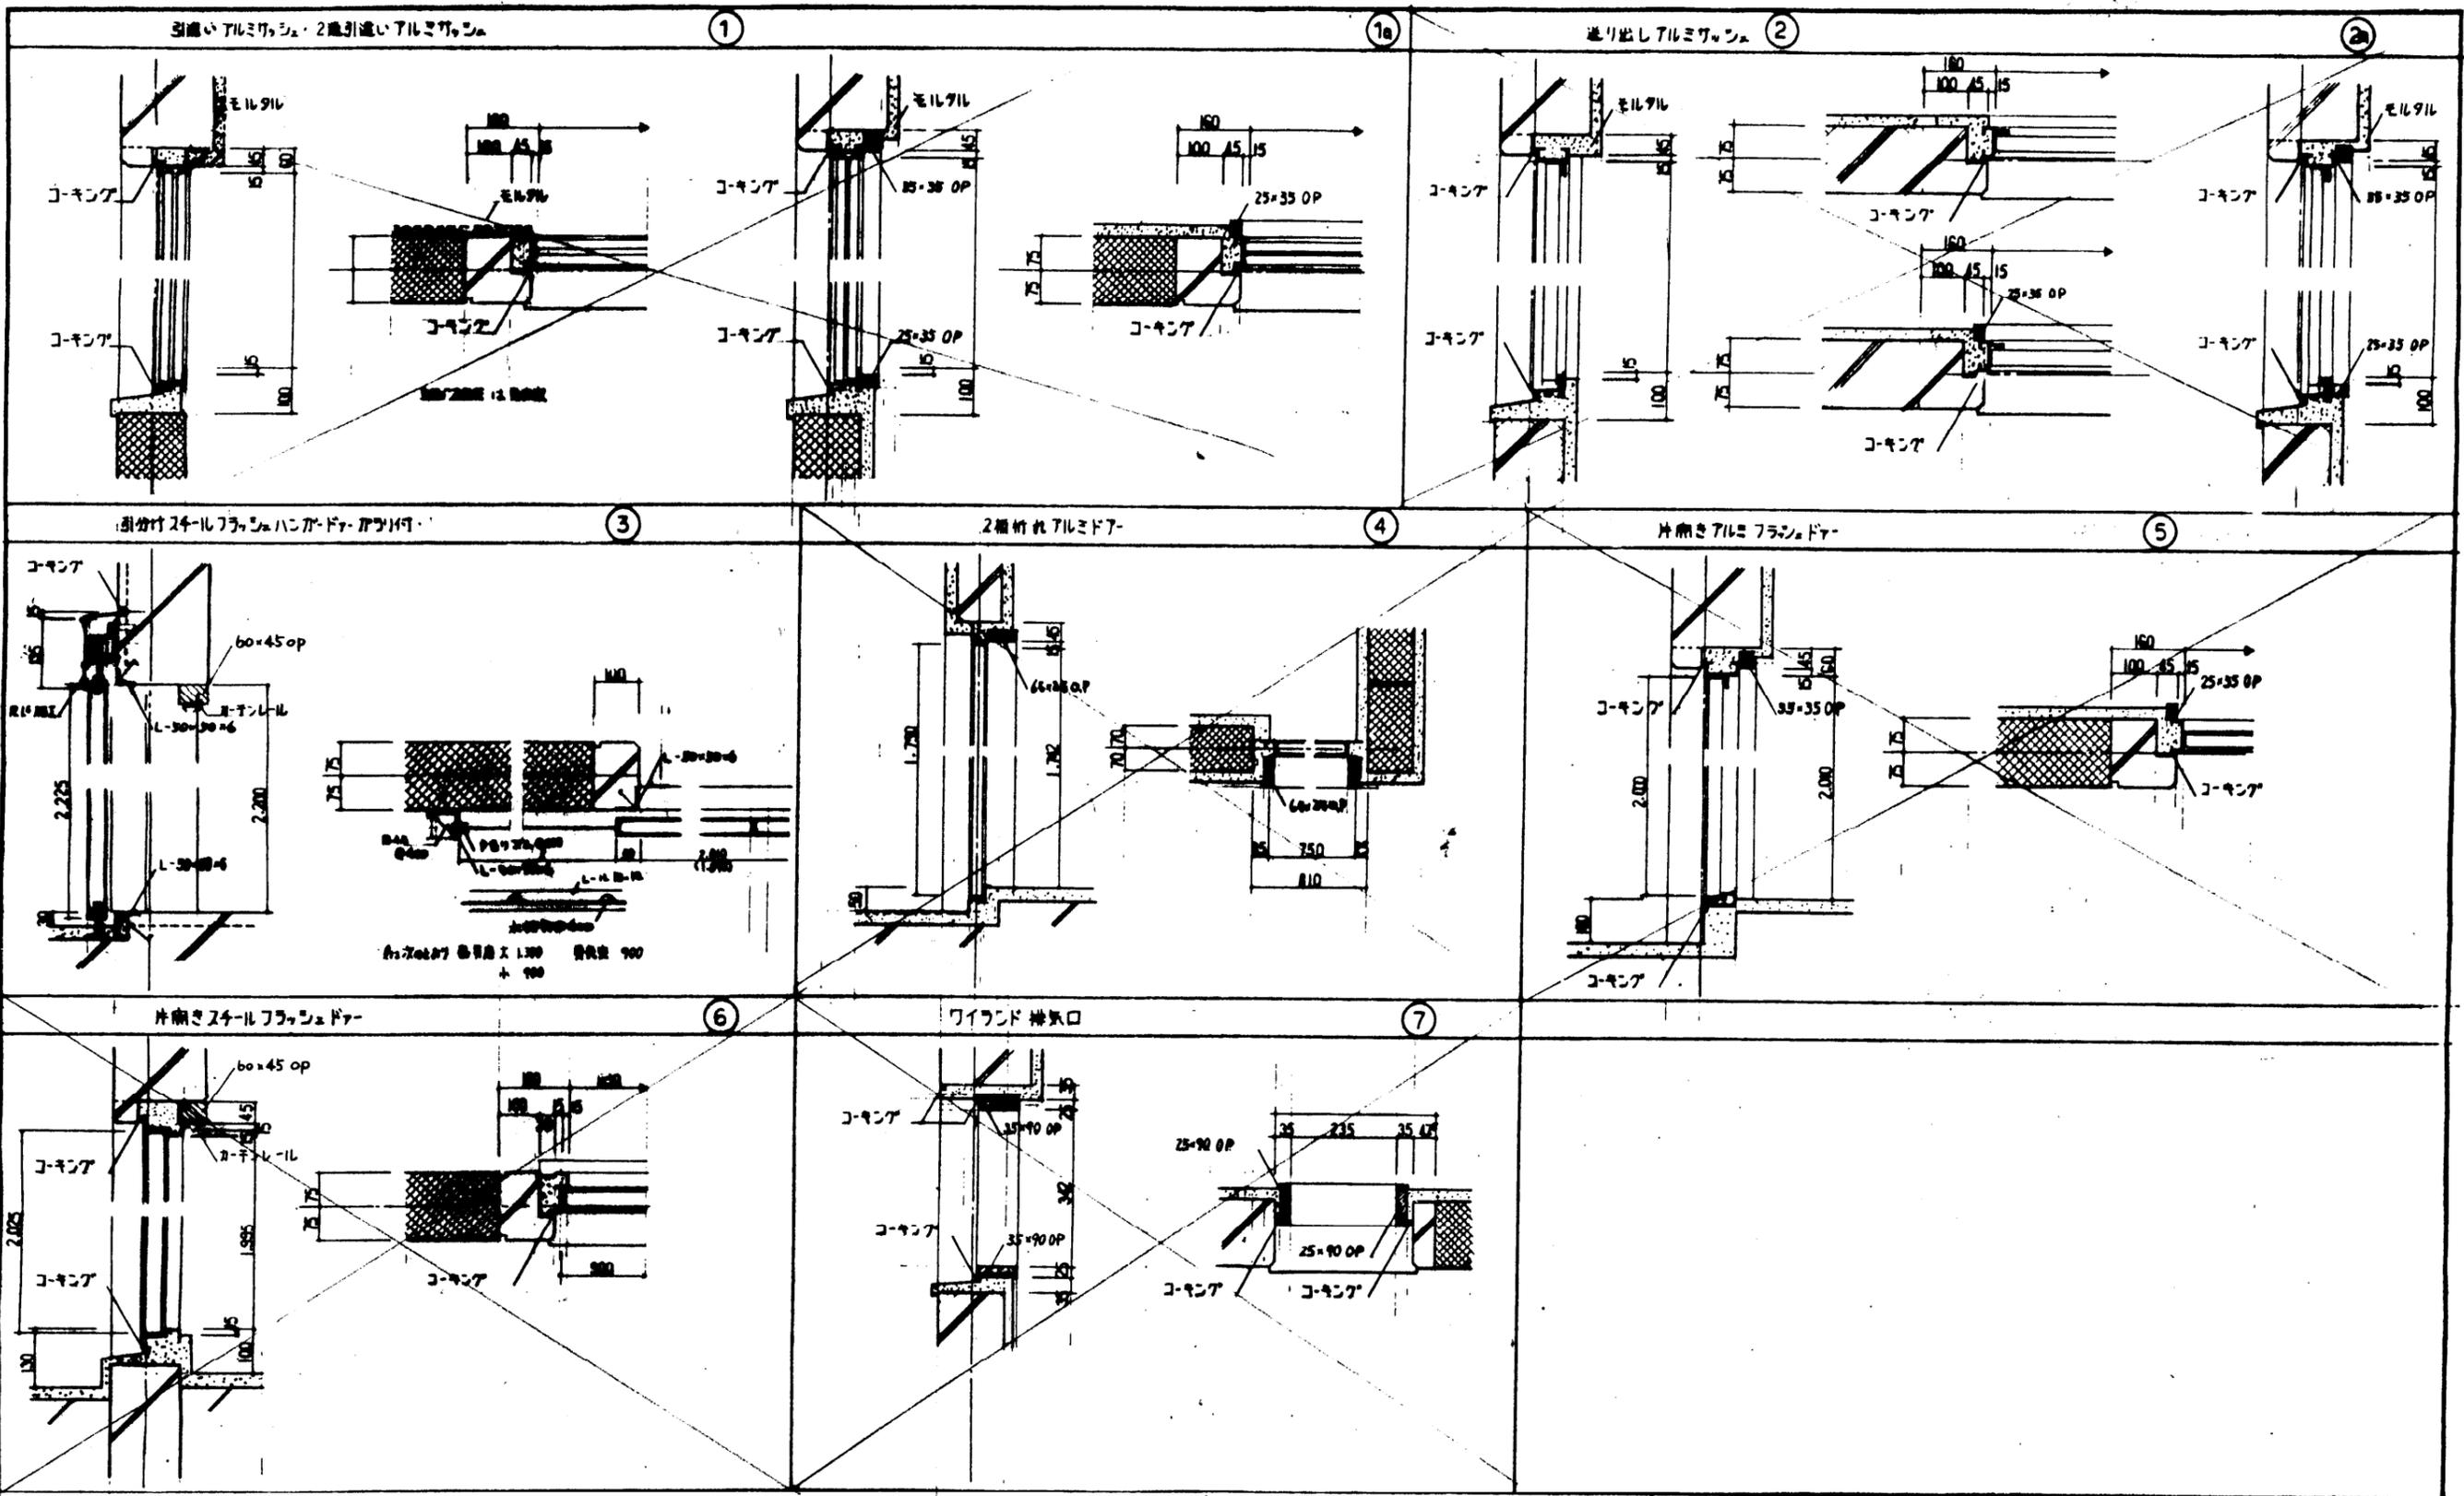

設計	年月日	55.3.31	詳細図 NO1 追加
修正	年月日	56.7.10	
校核	年月日		
承認	年月日		





主 幹 課長補佐 主 査 担 当 者	体育クラブ	標準
作成	56年 7月 10日	1/10
愛知県建設部管轄課	11	80 C-A-1008



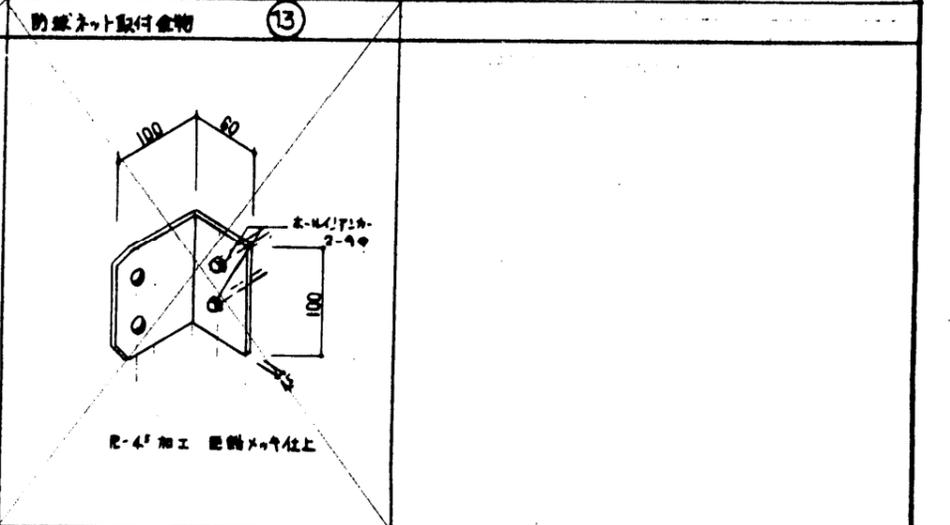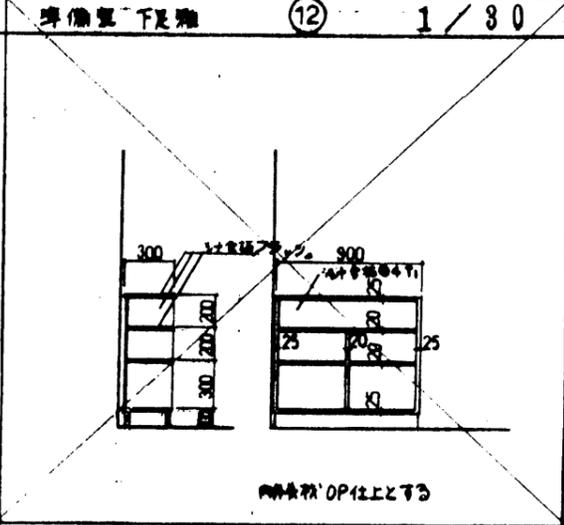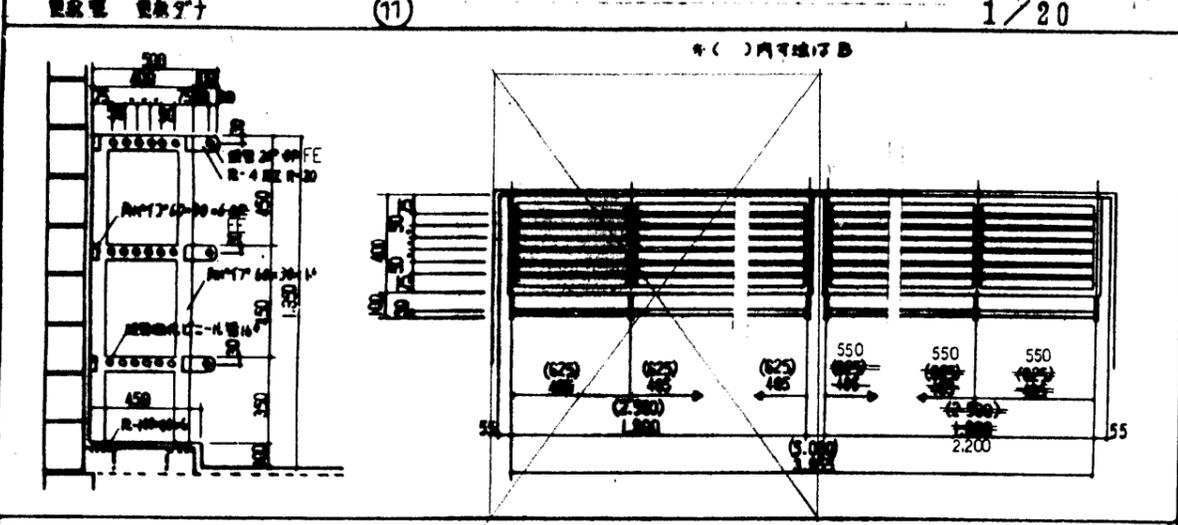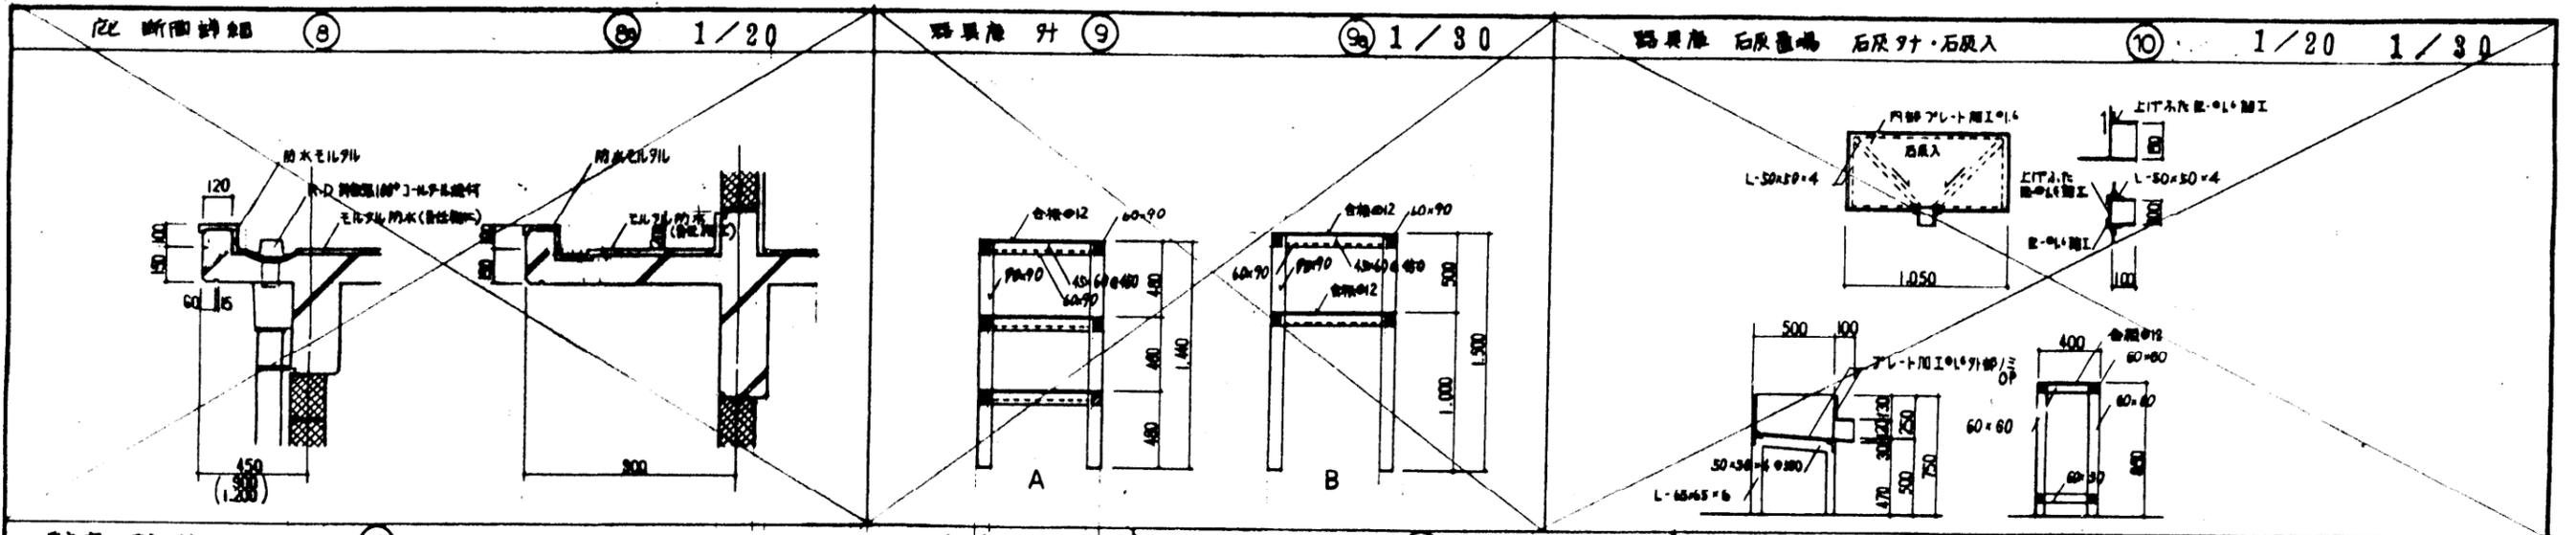

設計	年月日	55.3.31		特記 事項	定 額 調 査 補 佐 査 査 報 告 書	体 育 ク ラ ブ 標 準 図
修正	年月日	56.7.10				
作成 56年 7月 10日 愛知県建設部建築課			12 17の内		80 C-A-1009	



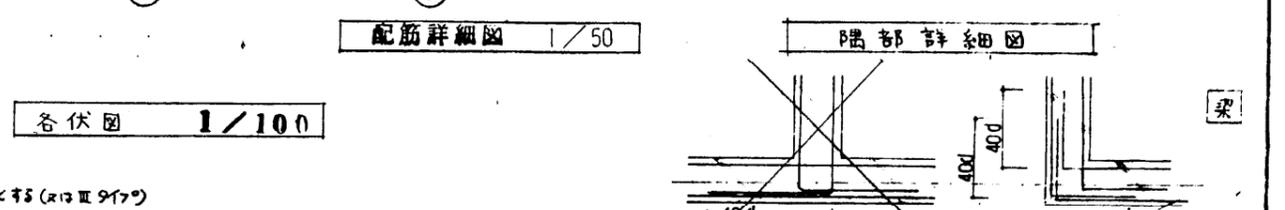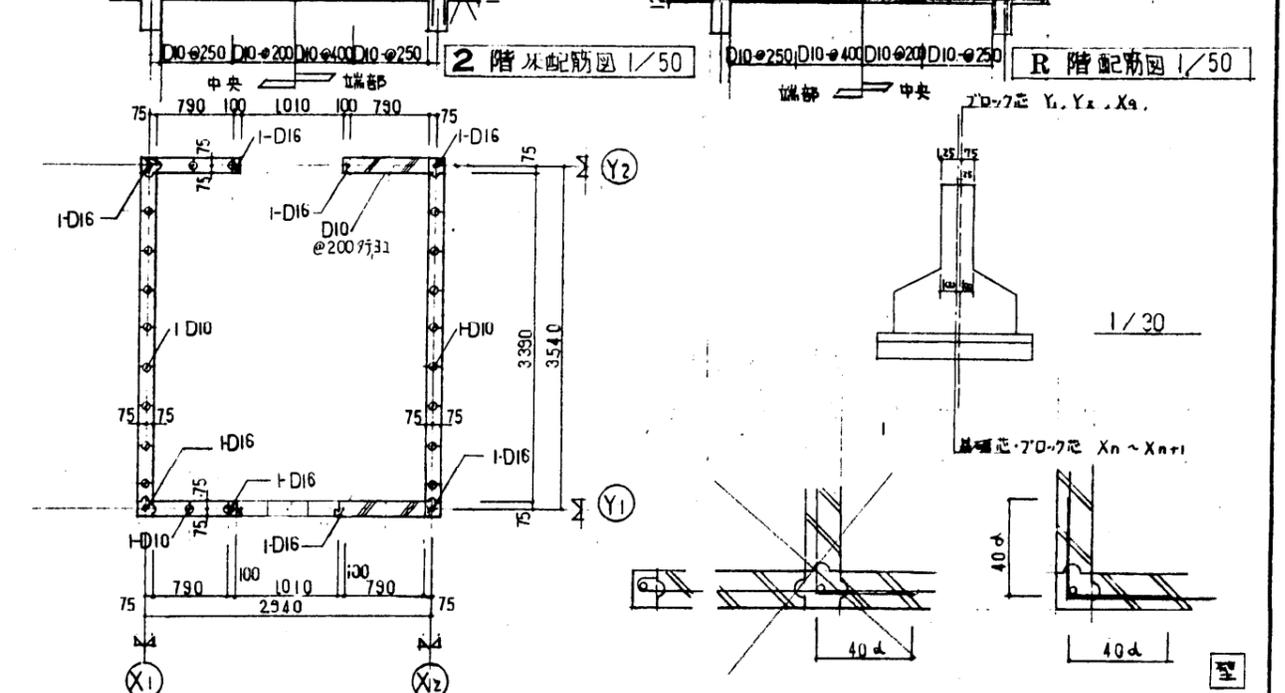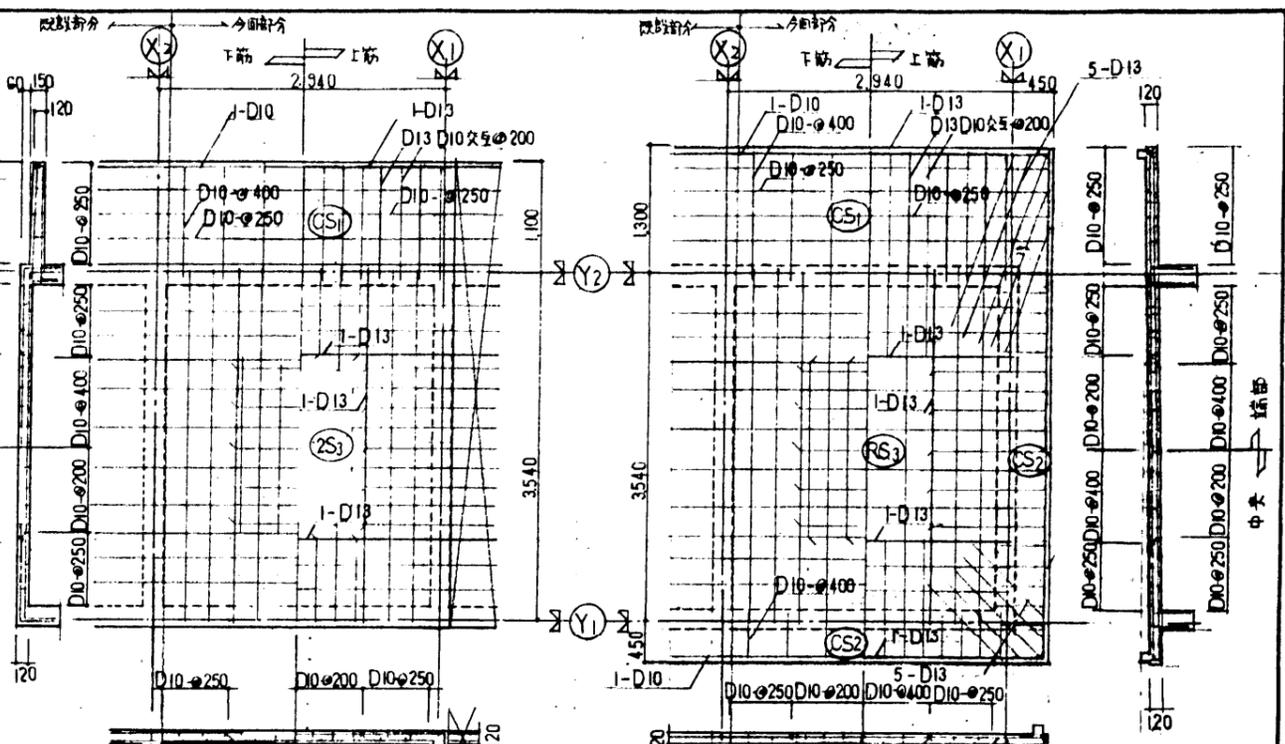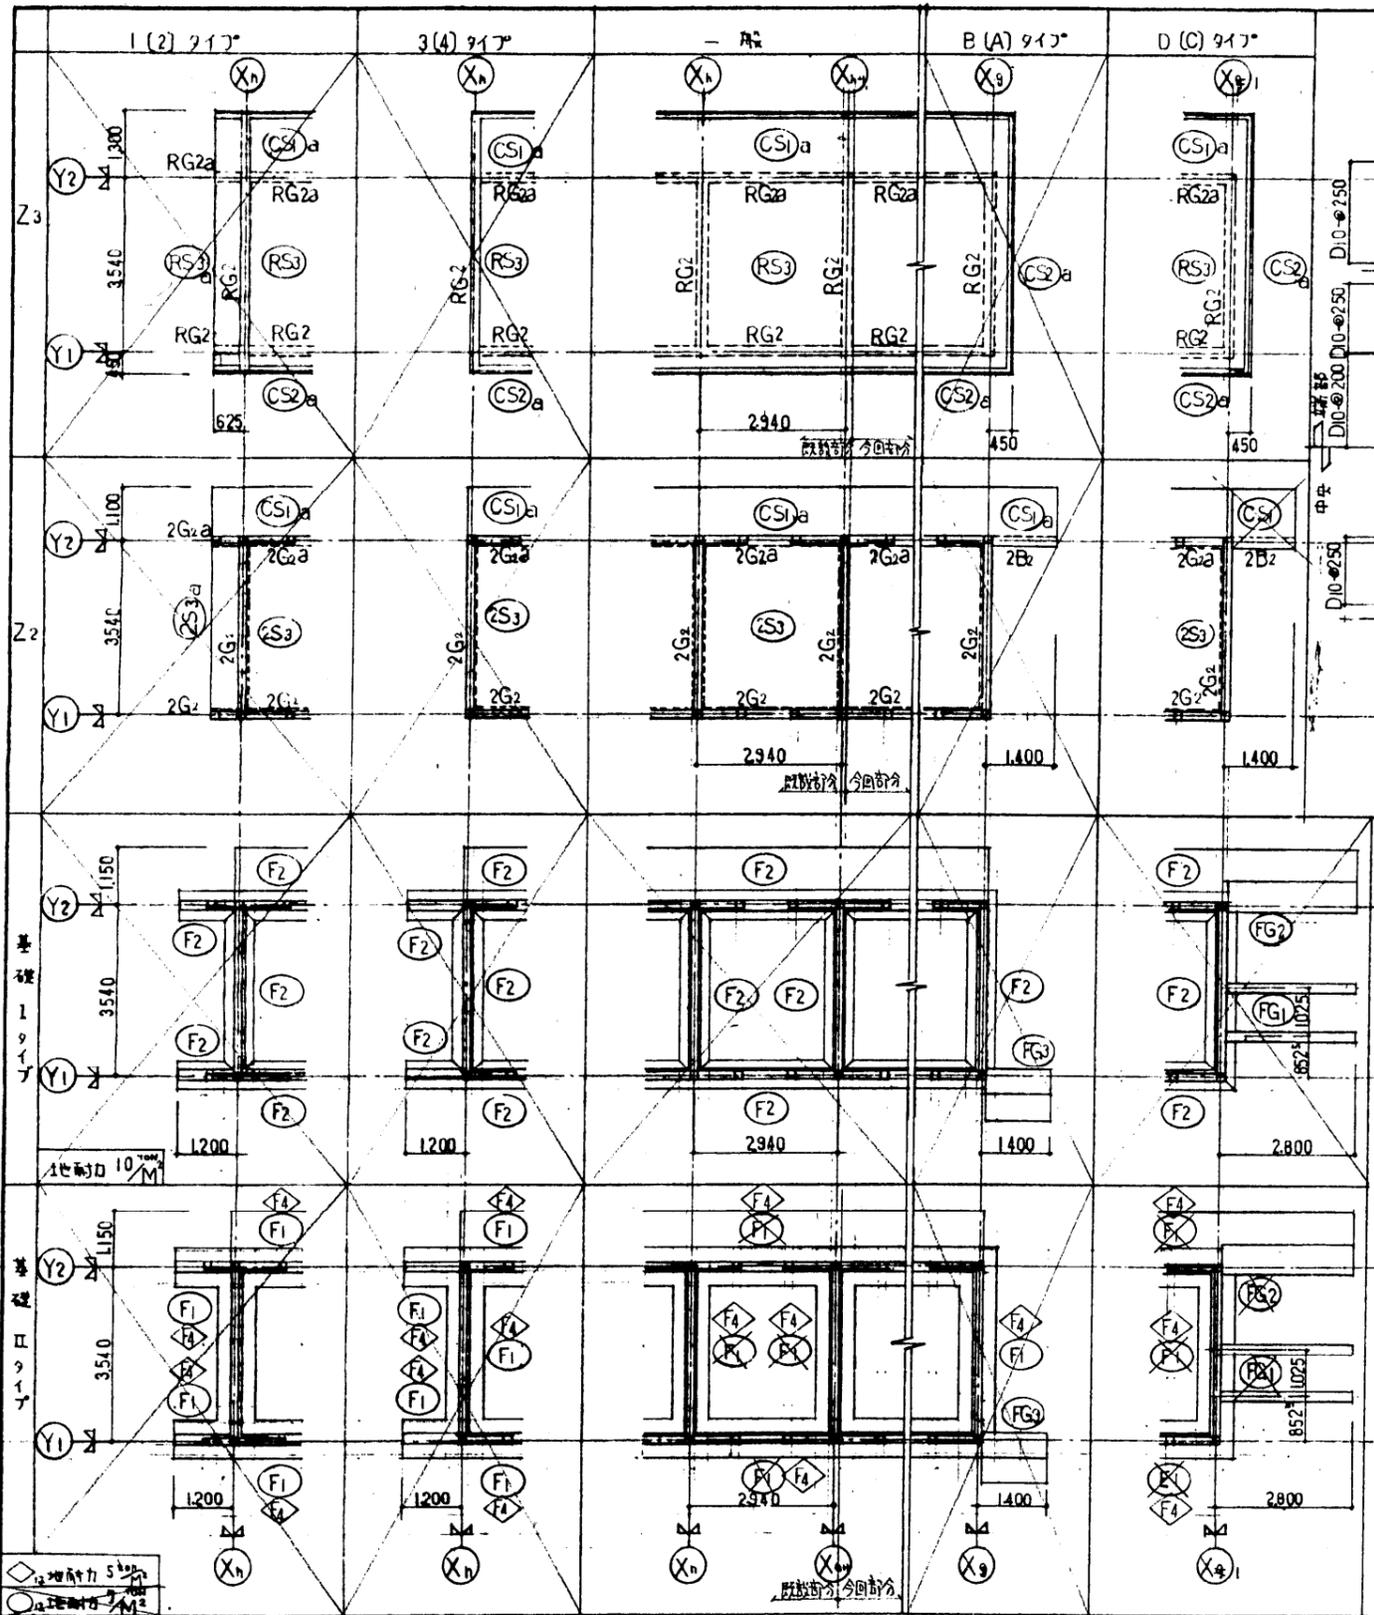

杭使用の場合の基礎はⅡタイプとする(又はⅢタイプ)

設計	年月日	55.3.31
修正	年月日	56.7.10
修正	年月日	58.6.20
内容	基礎の埋込部を長さ400と明示	

主幹線長補注	主	担	者
1. 各柱に5ヶ所			
2. 埋込部5ヶ所			
3. 各柱に5ヶ所			

主幹線長補注		主	担	者
作成		55年	6月	30日
受知県建設部		管轄課		
図面名		伏図		
配筋詳細図		1/100 1/50		
13		80C-A-2001		





梁リスト 1/30

小梁リスト 1/30

符号	RG1	RG1a	RG2	RG2a	RG3	RG3a
形状						
上筋	2-D13	2-D13	2-D13	2-D13	2-D16	2-D16
下筋	2-D13	2-D13	2-D13	2-D13	2-D16	2-D16
腹筋	2-D10	←	2-D10	←	←	←
STP	D10-φ200	←	D10-φ200	←	←	←

符号	B1	B2	9L/A'
形状			
上筋	2-D16	2-D16	1-D13
下筋	2-D16	2-D16	1-D13
腹筋	2-D10	2-D10	D10-φ250
STP	D10-φ200	D10-φ150	D10-φ200

符号	2G1	2G1a	2G2	2G2a	RG4	RG4a	E4
形状							
上筋	2-D16	2-D16	2-D16	2-D16	2-D16	2-D16	2-D16
下筋	2-D16	2-D16	2-D16	2-D16	2-D16	2-D16	2-D16
腹筋	2-D10	←	2-D10	←	←	←	4-D10
STP	D10-φ200	←	D10-φ200	←	←	←	STP (φ200)

梁補強筋リスト

CB	150	上	φ	D10-φ400
		下	φ	D10-φ400
	100	上	φ	D10-φ400
		下	φ	D10-φ400
RC	コナ	平直部	1	D13
	及開口部	2階直	1	D16
	工面			D10-φ200 + 寸

符号	F1	F2	F3	FG1	FG2 (FG3)	f
形状						
上筋	2-D16	2-D16	2-D16	2-D16	2-D16 1-D13	1-D13
下筋	2-D16	2-D16	2-D16	2-D16	2-D16 1-D13	1-D13
腹筋	4-D10	4-D10	4-D10	4-D10	4-D10	D10-φ200
STP	D10-φ200	←	←	←	←	←
ベース筋	D10-φ200	←	←	←	←	D10-φ200

スラブ配筋リスト


符号	型式	位置	端部	中央	端部	中央	Yの他
RS1	固定	上	D10-D13-φ150	D13-φ300	D10-D13-φ200	D13-φ400	D10-φ250
RS2	固定	150	D10-φ150	D10-φ150	D10-φ400	D10-φ200	D10-φ350
RS3	固定	120	D10-φ200	D10-φ400	D10-φ200	D10-φ400	↑
2S1	固定	150	D10-φ200	D10-φ200	D10-D13-φ200	D10-φ200	↑
2S2	固定		D10-D13-φ200		D10-φ200		↑
2S3	固定	120	D10-φ200	D10-φ200	D10-φ400	D10-φ200	↑
CS1(120) CS7b	挿入	150	D10-D13-φ200		D10-φ250		
CS1a(120)	挿入	120	D10-φ400		D10-φ250		
CS2(120)	挿入		D10-φ200		D10-φ250		
CS2a(120)	挿入		D10-φ400		D10-φ250		
CS3	固定		D10-D13-φ200		D10-D13-φ200		
	固定		D10-D13-φ200		D10-D13-φ200		

集中梁リスト 1/30



RS3a, RS3b 端部配筋  
2S3a, 2S3b 端部配筋

設計 55.3.31 56.7.10	校核 58.6.20	変更 58.6.20	仕様	事項	主 幹線長補強主 査 監 査 者	作成 55年 6月 30日	15 17A9	愛知県建設部管轄課	80C-A-2003
--------------------------	---------------	---------------	----	----	------------------	------------------	------------	-----------	------------



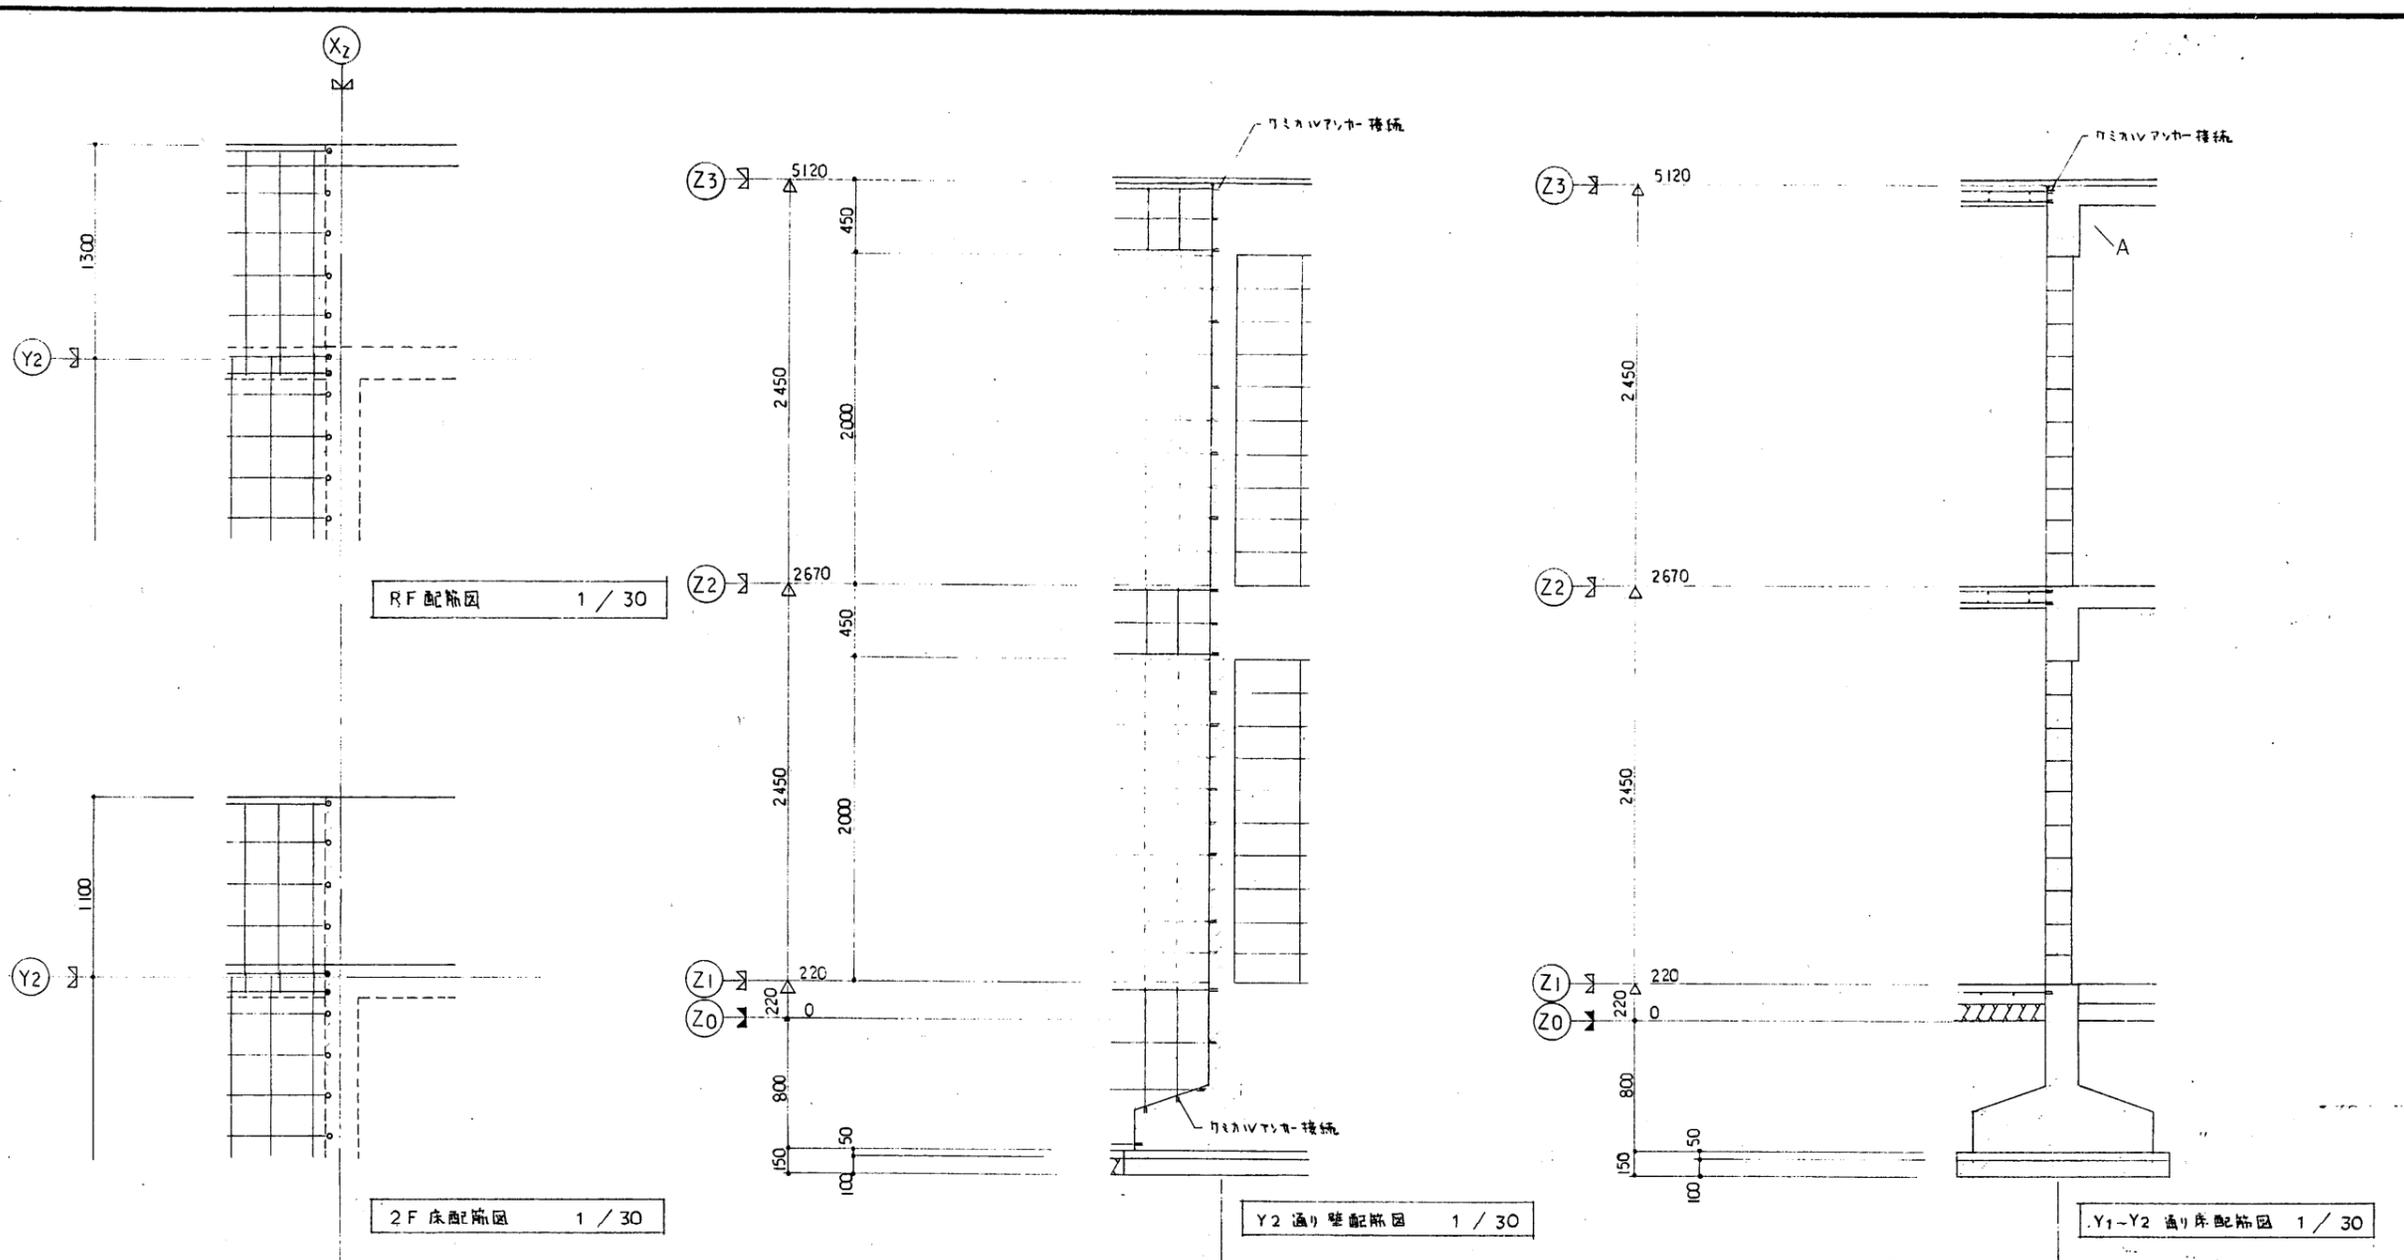

- D16 用 ミニスクリュー
- D13 用 ミニスクリュー
- D10 用 ミニスクリュー

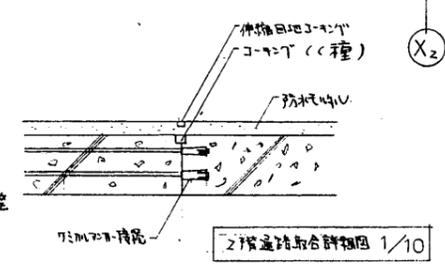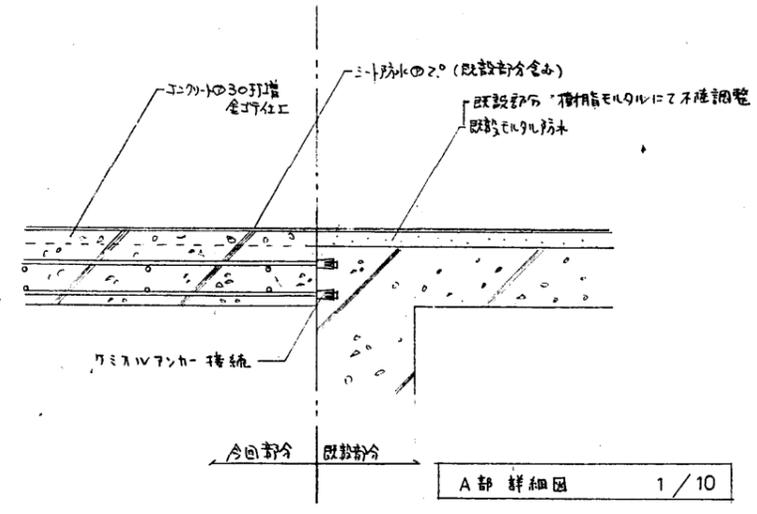

60年度		成章高校赤羽根分校体育館工事			
No. 16		既設部分詳細図			
17の内					
設計 60年 8月					
愛知県建築部		主	課長補佐	主	担当者
営繕課		幹		査	


製図	検図
----	----




・電気工事概要

1. 電灯設備工事

(照明器具, 配線器具, 配管配線一式)

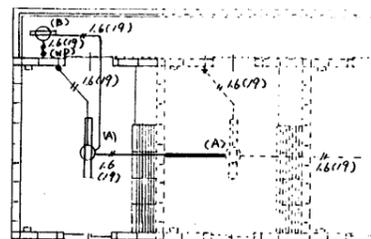

2階平面図 1:100

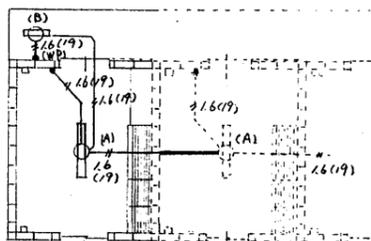

← 分館部分 配線部分


1階平面図 1:100


凡 例

記号	名称	備考
—	配管 配線	天井埋込
—	"	天井露出
○	埋込 蛍光灯	天井付
●	埋込 9.5" x 24" x 4	WP-防水型 IP10A

(A)	(B)
FSS1-401 (H-V付)	FBC2RP-201

60年度		成章高校系和根分校体育館工事建設		工事	
No. 17		電灯設備配線図			
17の内					
設計 60年 8月					
愛知県建築部	主	課長補佐	主	担当	
営繕課	幹		査		

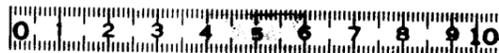

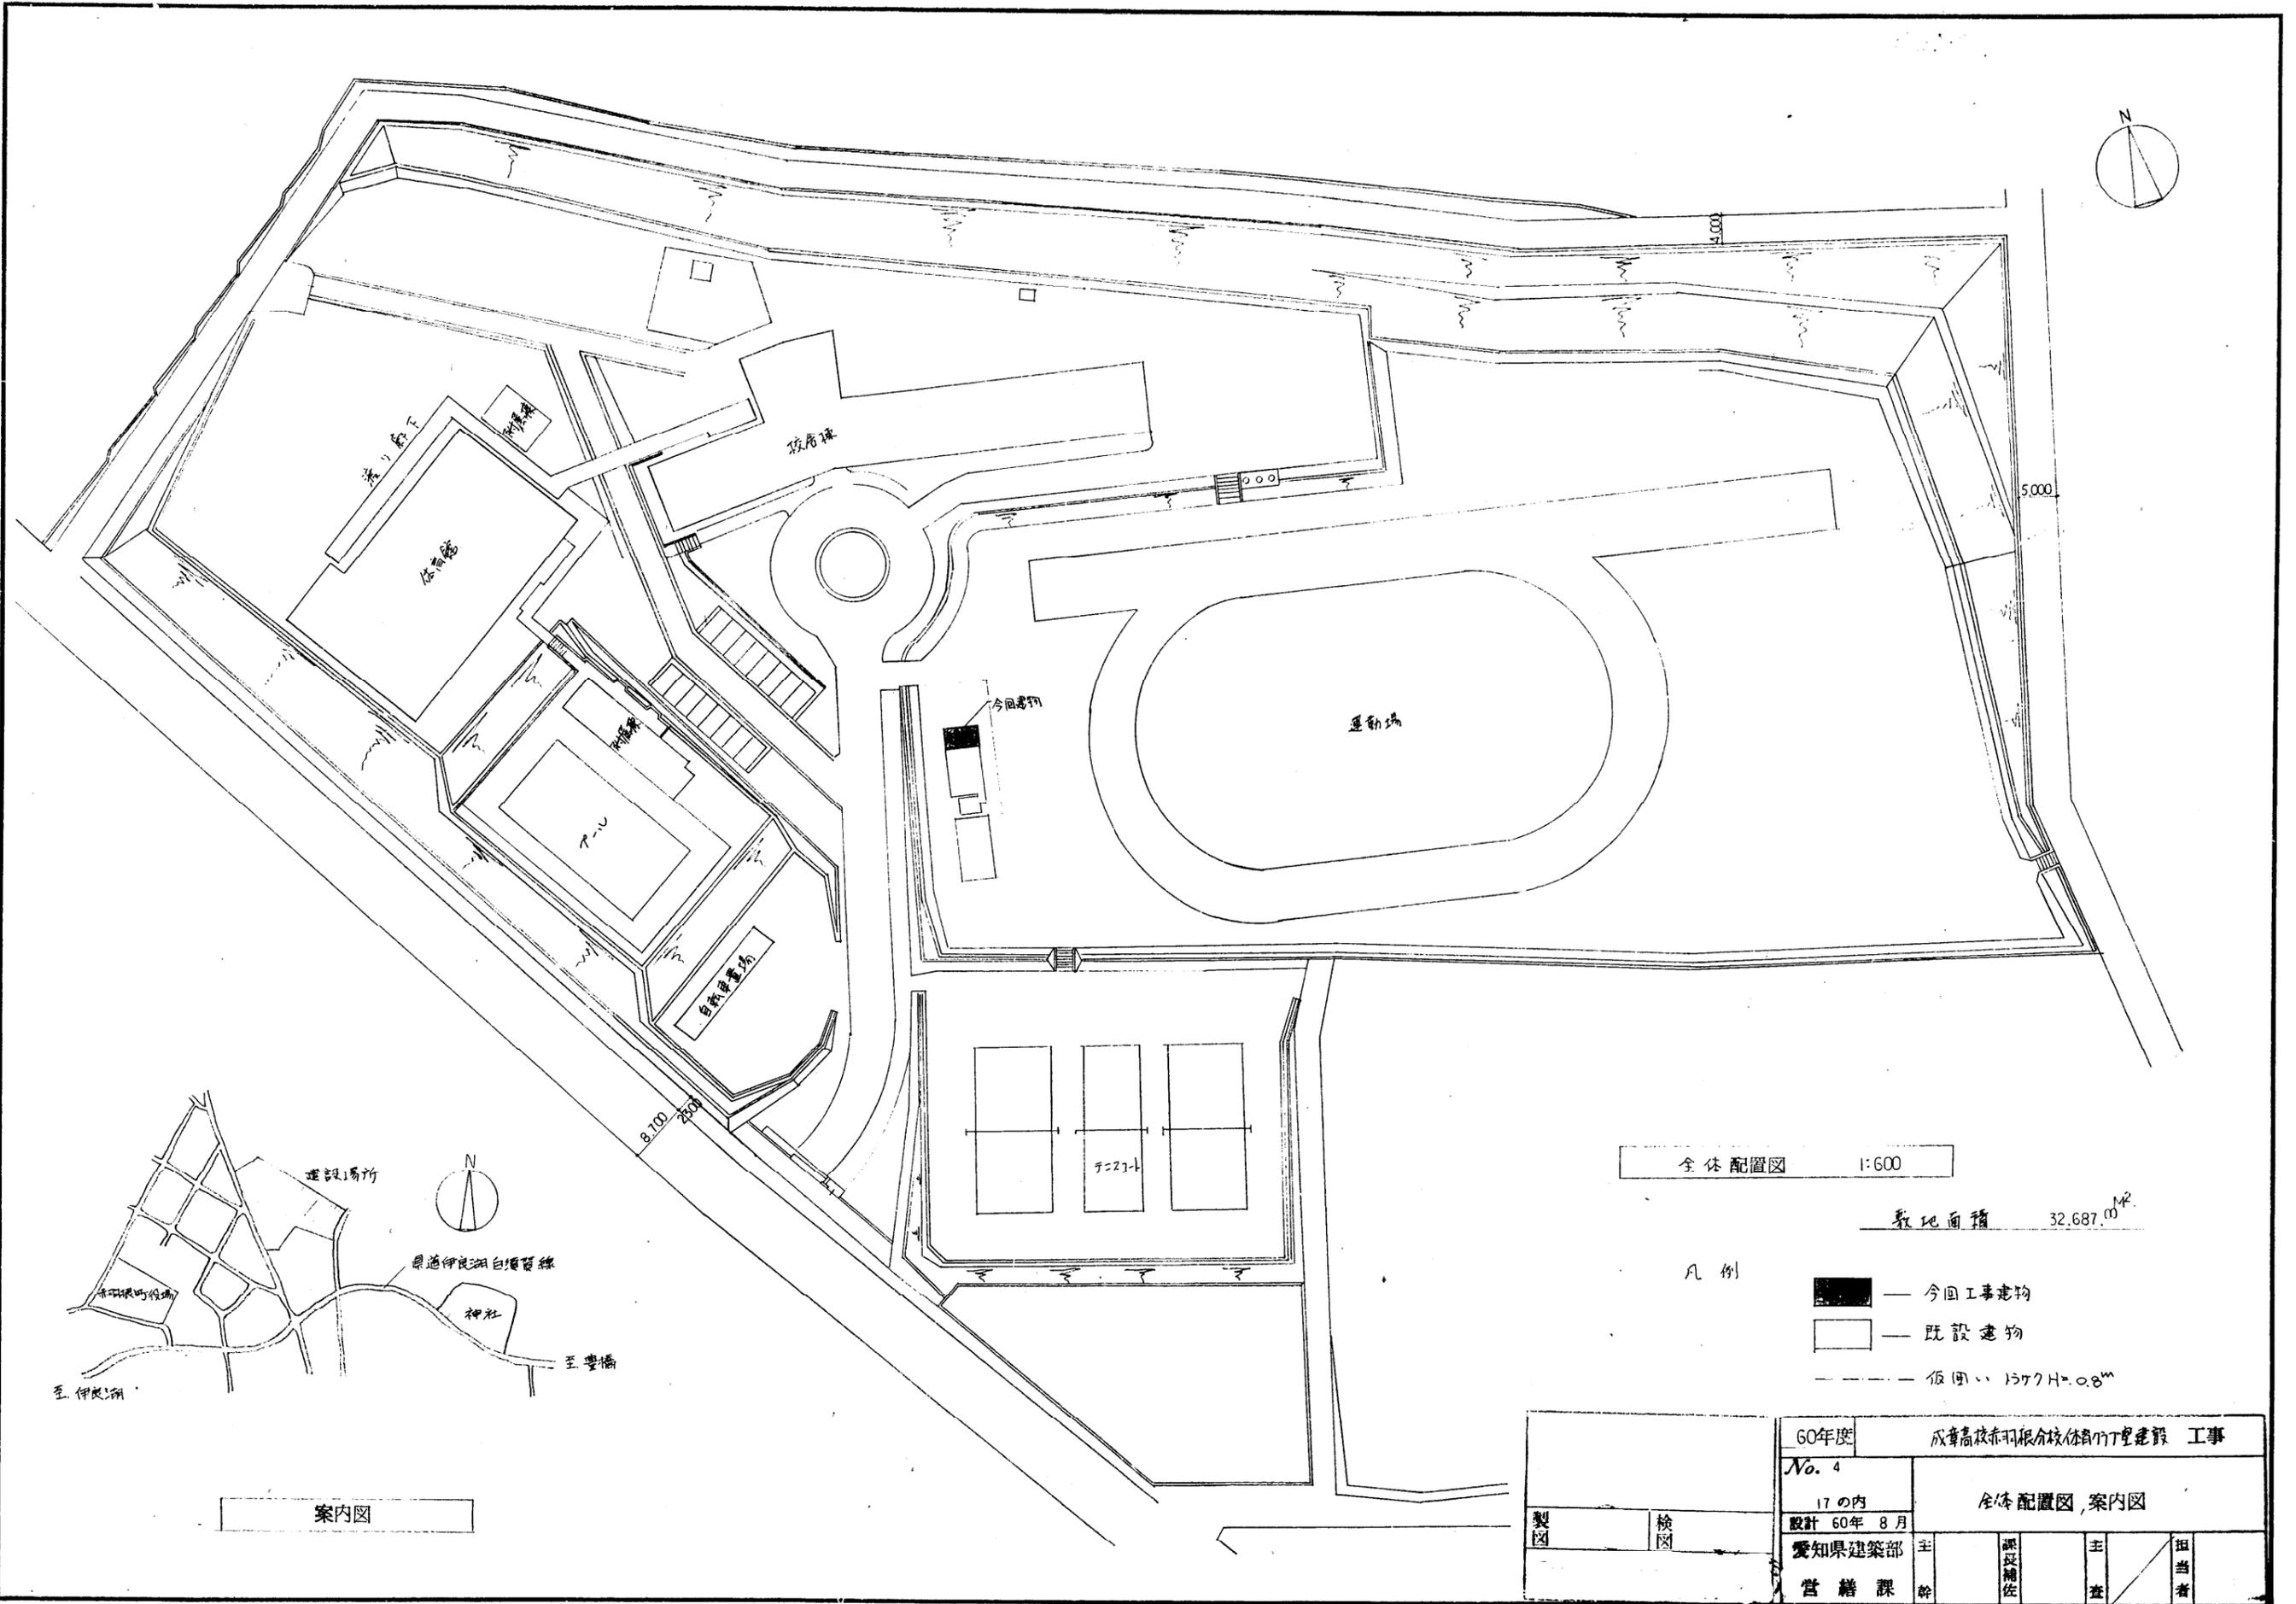

全体配置図 1:600



敷地面積 32,687.00<sup>M<sup>2</sup></sup>

- 凡例
- 今回工事建物
  - 既設建物
  - 仮囲い 1577H=0.8<sup>m</sup>

案内図

No. 4		全体配置図, 案内図			
17の内		設計 60年 8月			
愛知県建築部		主	課長補佐	主	担当者
営繕課		幹	佐	査	者



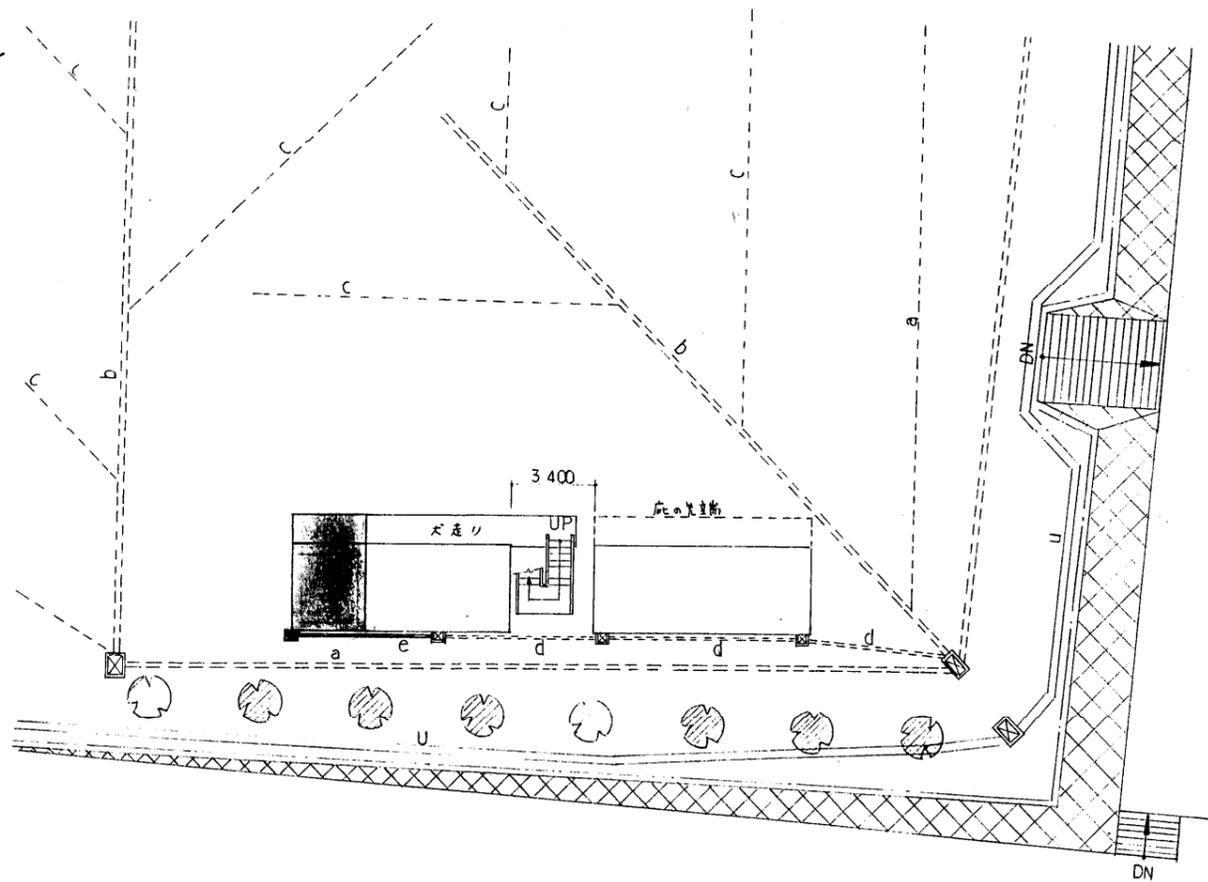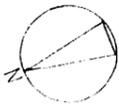



配置図 1:200

凡例

- a-- 既設埋設L2-L管 φ250%
- b-- " " φ200%
- d-- " 埋設VP管 φ100%
- c-- " 盲暗渠、支線(砕石)
- u-- " 鉄筋コンクリートU字型溝 w=300%
- ☒ -- " 集水枠 800×500
- ☒ -- " コンクリート溜槽 300
- " ガラス
- ☐ -- 既設建物
- -- 今回工事建物
- c--- " 新設埋設VP管φ100%
- ☒ -- 既設擁壁
- ☐ -- 樹木
- -- 新設コンクリート溜槽 300

		No. 5	配置図		
		17の内			
		設計 60年 8月			
製図	検図	愛知県建築部	主	副	主
		管轄課	幹	査	担
			補	査	当
			佐	者	



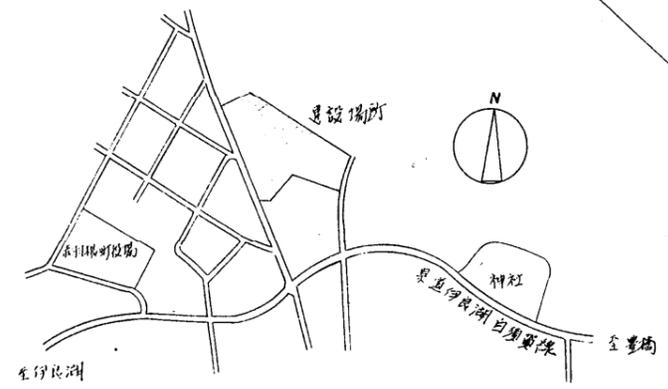
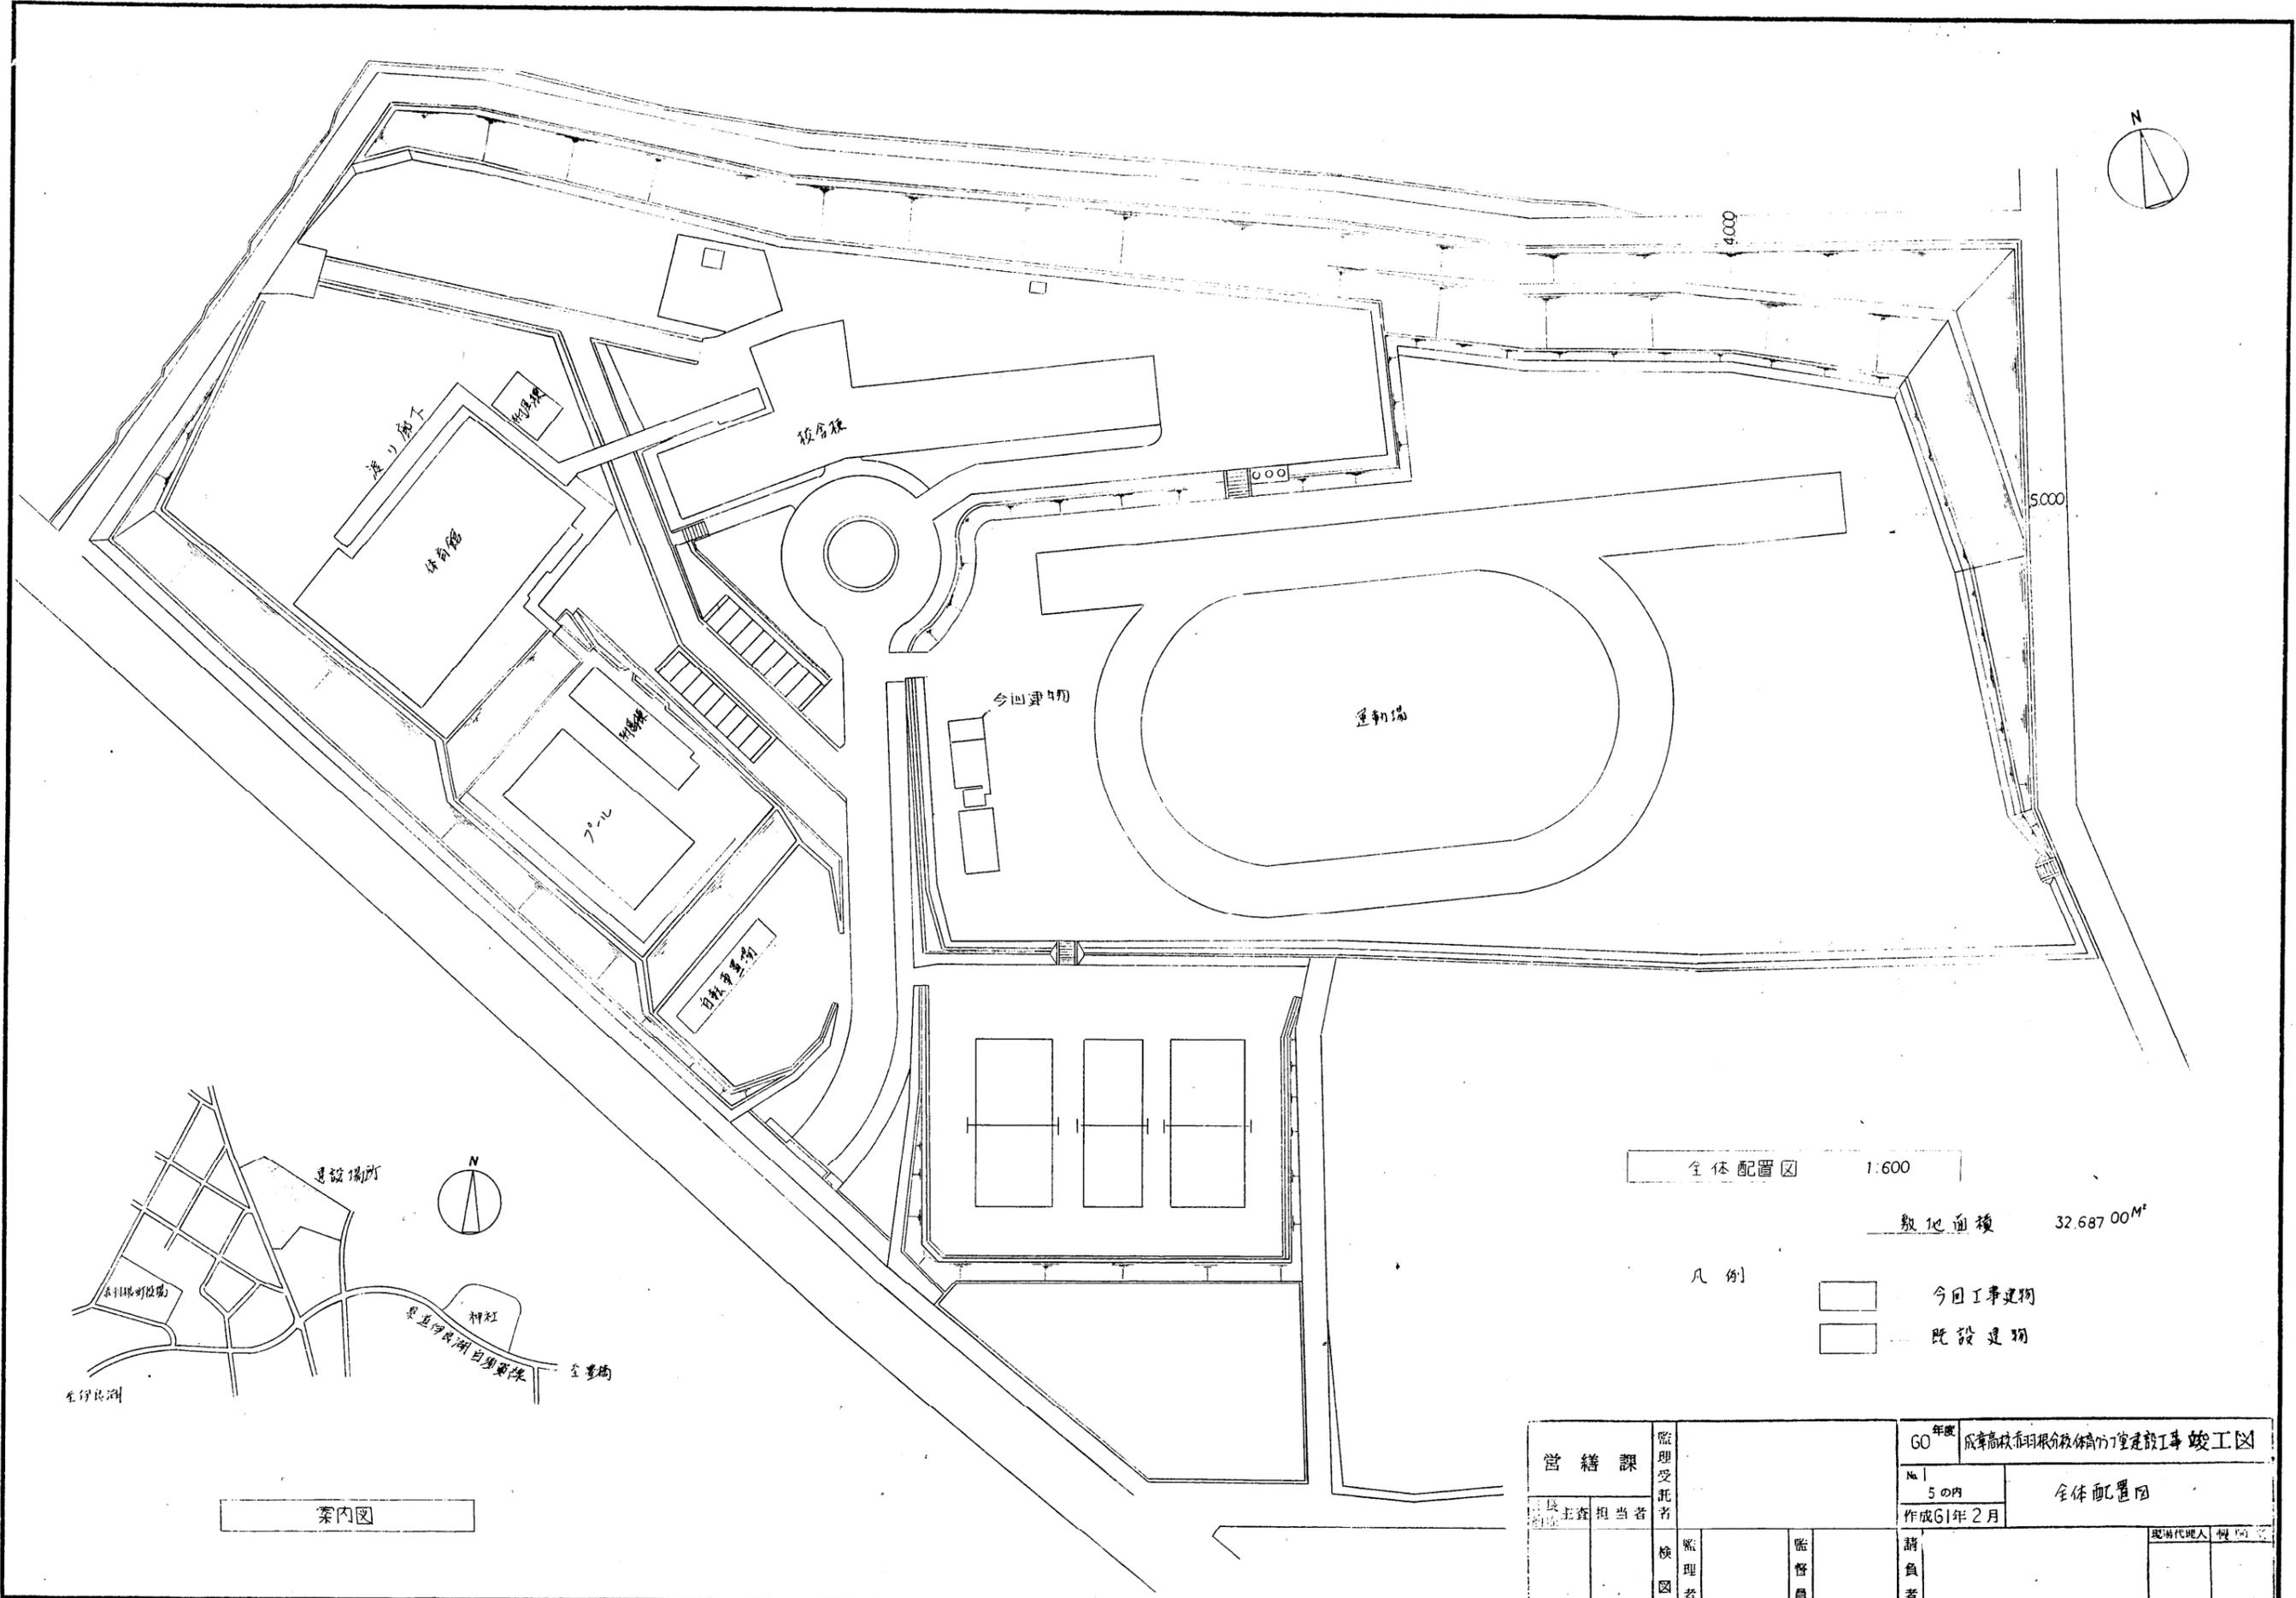


全体配置図 1:600  
敷地面積 32,687.00㎡

凡例  
 □ 今日工事建物  
 □ 既設建物

主任	担当者	検図	監理者	監督員	請負者
				No. 5の内 全体配置図	
				作成61年2月	
				現場代理人 姓 名	



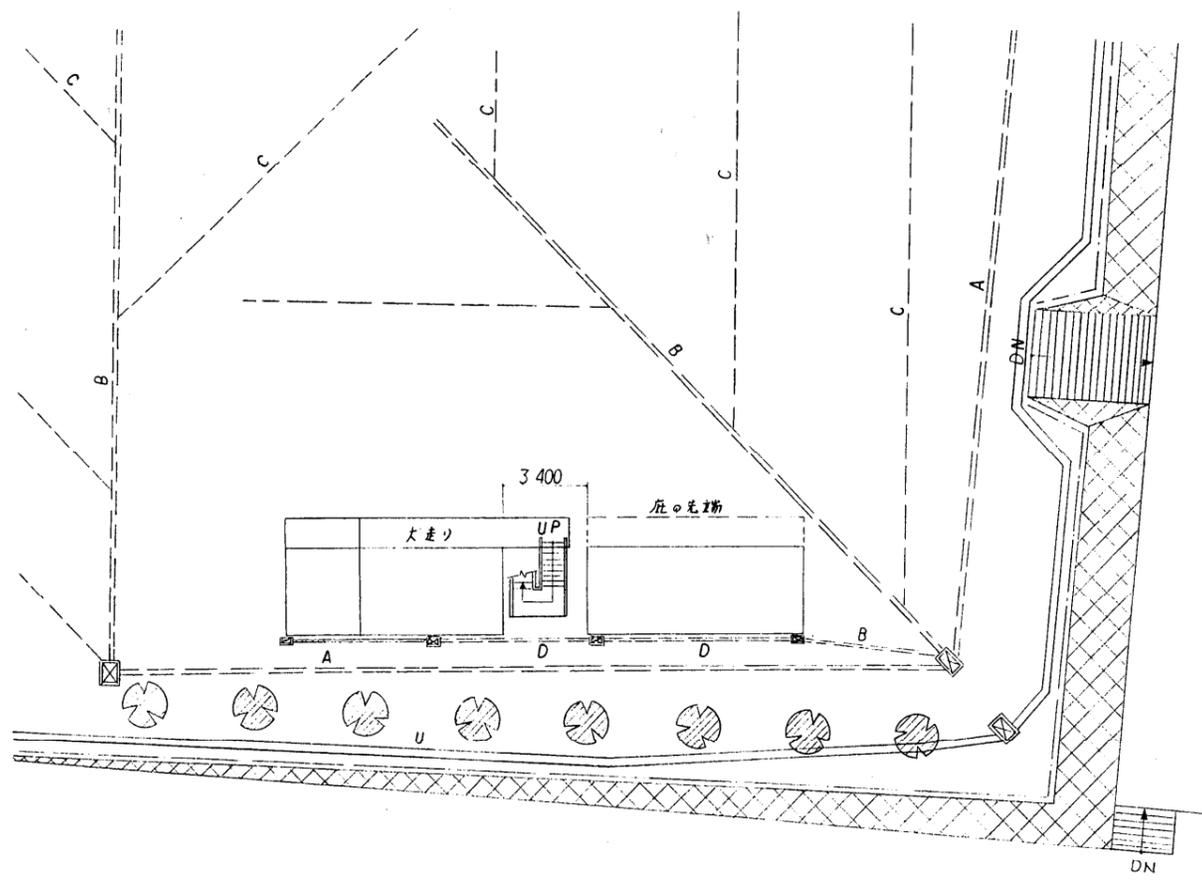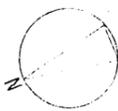

配置図 1:200

凡例

- A --- 既設埋設上-L管 250φ
- B --- " " 200φ
- D --- " 埋設TP管 100φ
- C --- " 盲管 支線 (部分)
- U --- " 鉄筋コンクリート U字型溝 W=300φ
- ☒ --- " 果木樹 800x500
- ☒ --- " コンクリート溜樹 300□
- " カラーフェイス
- --- 既設建物
- --- 今回工事建物
- E --- 新設埋設TP管 100φ
- ▨ --- 既設擁壁
- ☐ --- " 樹木
- ☒ --- 新設コンクリート溜樹 300□

長	主査	担当者	検	監理者	監督員
No. 2				5の内	
作成 61年2月				配置図	
請負者			現場代理人		




外部仕上表

屋根	シート防水 JIS 6009 ② 2.0T	巾木	合板型板コンクリート打放し
笠木		大走リ	エムタル金にて目地切仕上げ
軒表	合板型枠コンクリート打放し	建具	出入口 鋼製FE 窓 鋼製FE
外壁	防水コンクリートブロック化粧積 ② 150 一部コンクリート打放し 窓ボタ合板型枠コンクリート打放し 木切り 防水エムタル金にて仕上げ	雨水処理	ルーフライン (シート防水用) 御州 塩化ビニル製 縦筋 硬質塩化ビニル管 100φ 養生管 GP125 <sup>A</sup> FE
梁型	合板型枠コンクリート打放し	備考	手摺 鋼製FE 室名札 プラスチック製市販品
2階通路	防水エムタル金にて仕上げ		防球ネット取付金物及びフック 鋼製垂鉛メッキの上FE 室内土間コンクリートFホリエナレシート敷 ② 0.15 <sup>M/M</sup>


内部仕上表

室名	床	巾木	腰	壁	天井	備考
体育クラブ室	コンクリートにて押入 一部エムタル金にて仕上げ		一部コンクリート打放し 防水コンクリートブロック化粧積	全左 梁型合板型枠コンクリート打放し	合板型枠コンクリート打放し	カーテンレール 更衣室 ローフ掛け 建具枠廻りコンクリート打放し

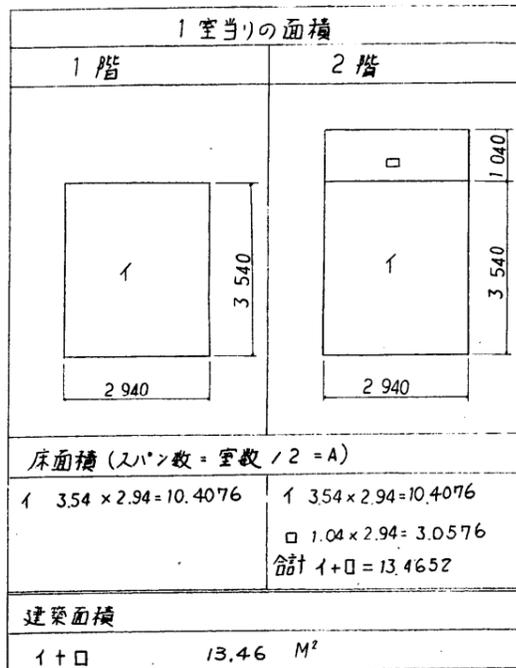


		2室	
床面積	1階	3.54 × 2.94 = 10.4076	(10.40)
	2階	4.58 × 2.94 = 13.4652	(13.46)
		合計 23.86 M <sup>2</sup>	


					図番	3	5の内
					作成	61年 2月	製図者

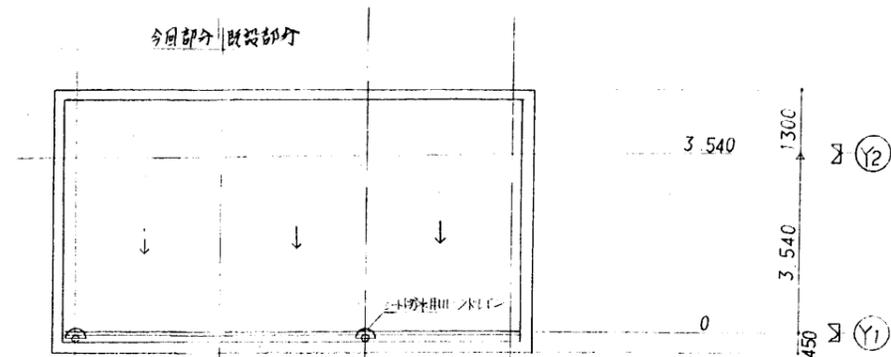

屋根伏図 1/100

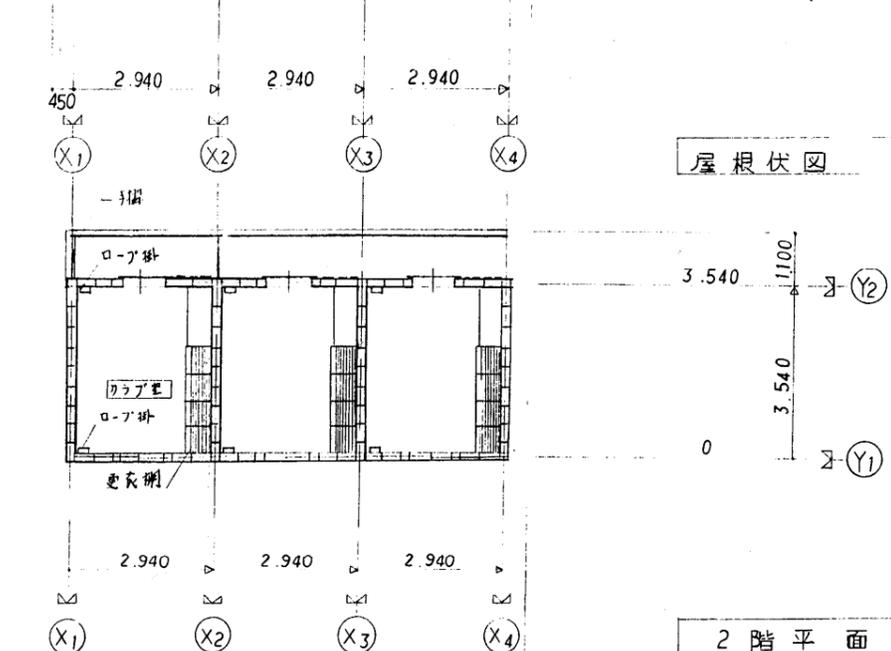

2階平面図 1/100

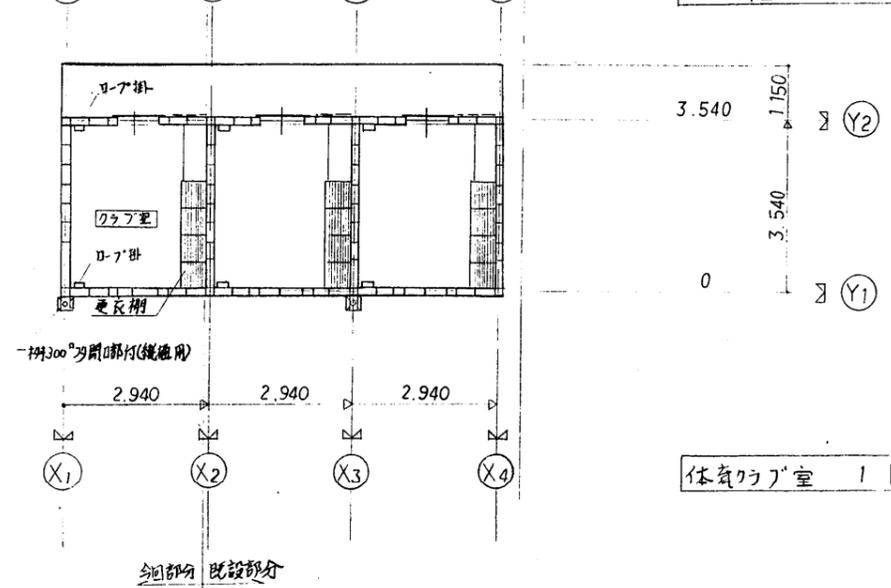


体育クラブ室 1階平面図 1/100


管 轄 課		監 理 受 託 者		60年度	成育高校赤羽分校体育館工事竣工図
課長	主査	担当者	検 図 者	4	平面図、屋根伏図
副 長			監 理 者	5の内	
			監 督 員	作成61年2月	請 負 者
					理 通 代 理 人
					製 図 者



電気工事概要  
 1. 蛍光灯設備工事  
 (照明器具, 配線器具, 配管配線一式)

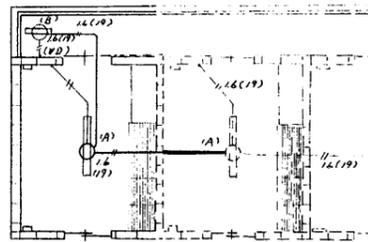

2階平面図 1:100

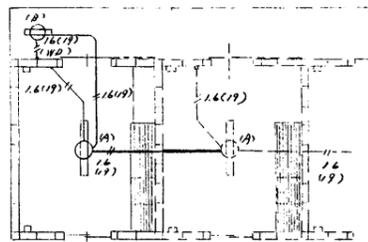

今回部分 既設部分

1階平面図 1:100

記号	凡例 名称	説明
—	配管 配線	天井埋込 天井露出
○	蛍光灯	天井付
●	埋込蛍光灯	WP-防水型 IP10A

(A)	(B)
FSS1-401 (H-1付)	FBC2RP-201

管 轄 課		監理受託者		60年度 成蹊高校赤羽根分校体育館1号館工事 竣工区	
課長	担当者	検 査 者	監 査 員	請 負 者	No. 5 5の丙 作成61年2月 電気設備図 現場代理人 製 図 者
主任		検 査 者			