


	今回工事部分	既存部分	合計㎡
敷地面積			32687.00
建築面積	66.24	2220.63	2286.87
延床面積	98.35	2922.32	3020.67

配置図 S=1:600

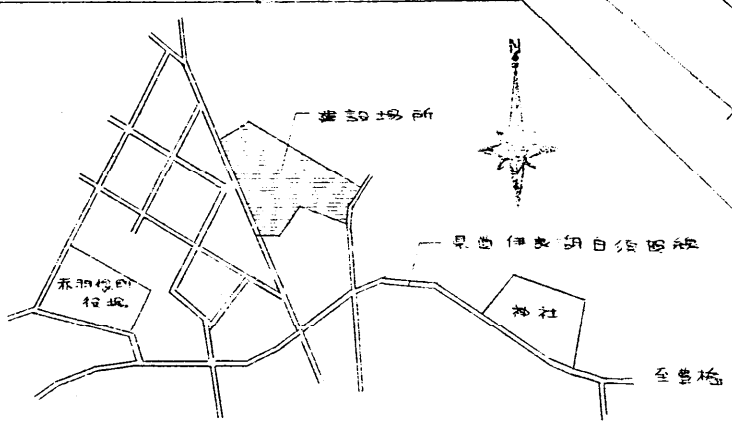



外部位上表

階	根	屋上、テラス、バルコニー天端	モルタル防水金にて押え
床		防水モルタル金にて	見付床裏合板型枠コンクリート打放し
外	壁	防水コンクリートブロック化粧積	窓、ガラス 合板型枠コンクリート打放し
大	走		モルタル金にて
建	具		スチール製 SOP (P20-360)
ト	イ	ルーブリック	鋼鉄製ルーブリック100 <sup>φ</sup> コーンタル焼付
そ	の	他	屋外階段: 鉄骨製垂釣メッキ 踊場: 鉄骨コンクリートテラス4階: 鉄骨製垂釣メッキ トラス包リエレベーター

内部位上表


階	室名	床	中	木	壁	障	ガラス	天井	備	考
1	大型器具庫	コンクリート金にて			コンクリートブロック化粧積		合板型枠コンクリート打放し	コンクリート打放し		タテ、L型スチールガラリ <sup>φ</sup> 125 2Y
	器具庫				1		1	1		L型スチールガラリ <sup>φ</sup> 125 2Y
	石灯籠場				1		1	1		石灯籠
2	路	モルタル金にて	モルタル金にてVP目地切り (P27-407)		モルタル金にてVP (P4-401)	モルタル金にてVP (P4-401)		フォームスチール <sup>φ</sup> 25兼付100 <sup>φ</sup> 板96°VP (P4-380)		
	準備室	モルタル下地モルタル金にて <sup>φ</sup> 20	1		1		1	1		L型スチールガラリ <sup>φ</sup> 125 2Y
	湯洗室	1 (P110-4V-64)	1		1		1	1		ステンレス流し (B.L) トリコック
	シャワー室	全面防水モルタル下地モルタル金にて タイル貼 (5番モザイク 72) (一部フォームスチール <sup>φ</sup> 100+72)			モルタル金にてVP (P4-341)	モルタル金にてVP (P4-341)		1		カーテンレール (ステンレス、シングル)

求積図

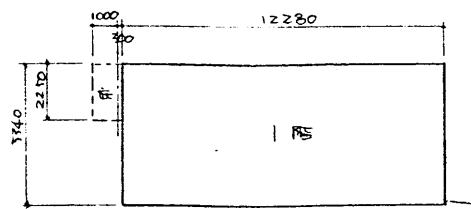

$$12.28 \times 5.34 = 65.57$$



$$2.25 \times 0.3 = 0.67$$

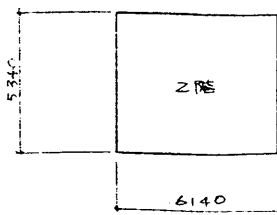

$$5.34 \times 6.14 = 32.78$$

面積表

建築面積	66.24	m <sup>2</sup>
延床面積	98.35	m <sup>2</sup>
1階	65.67	m <sup>2</sup>
2階	32.78	m <sup>2</sup>
合計	98.35	m <sup>2</sup>

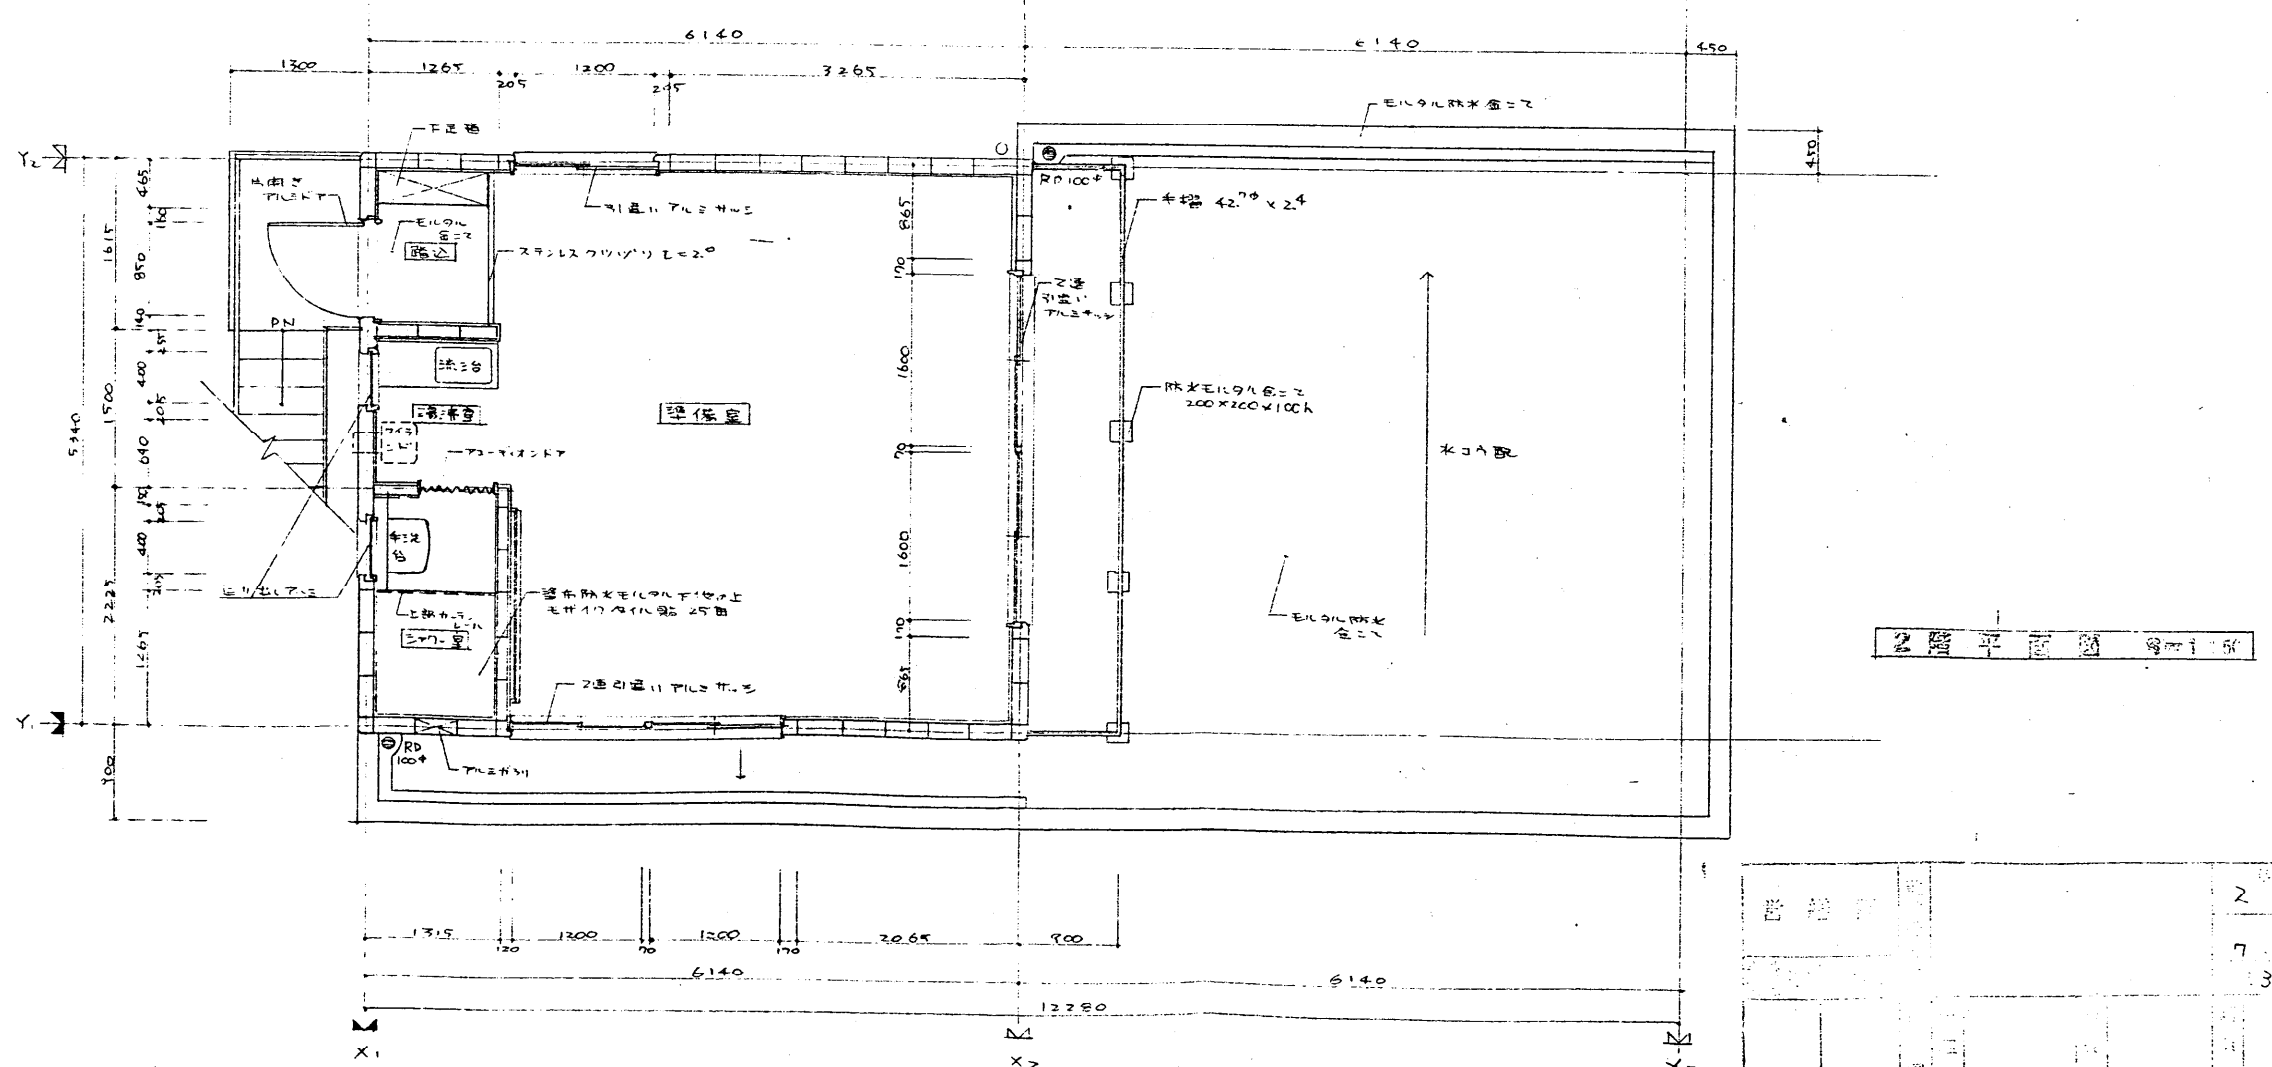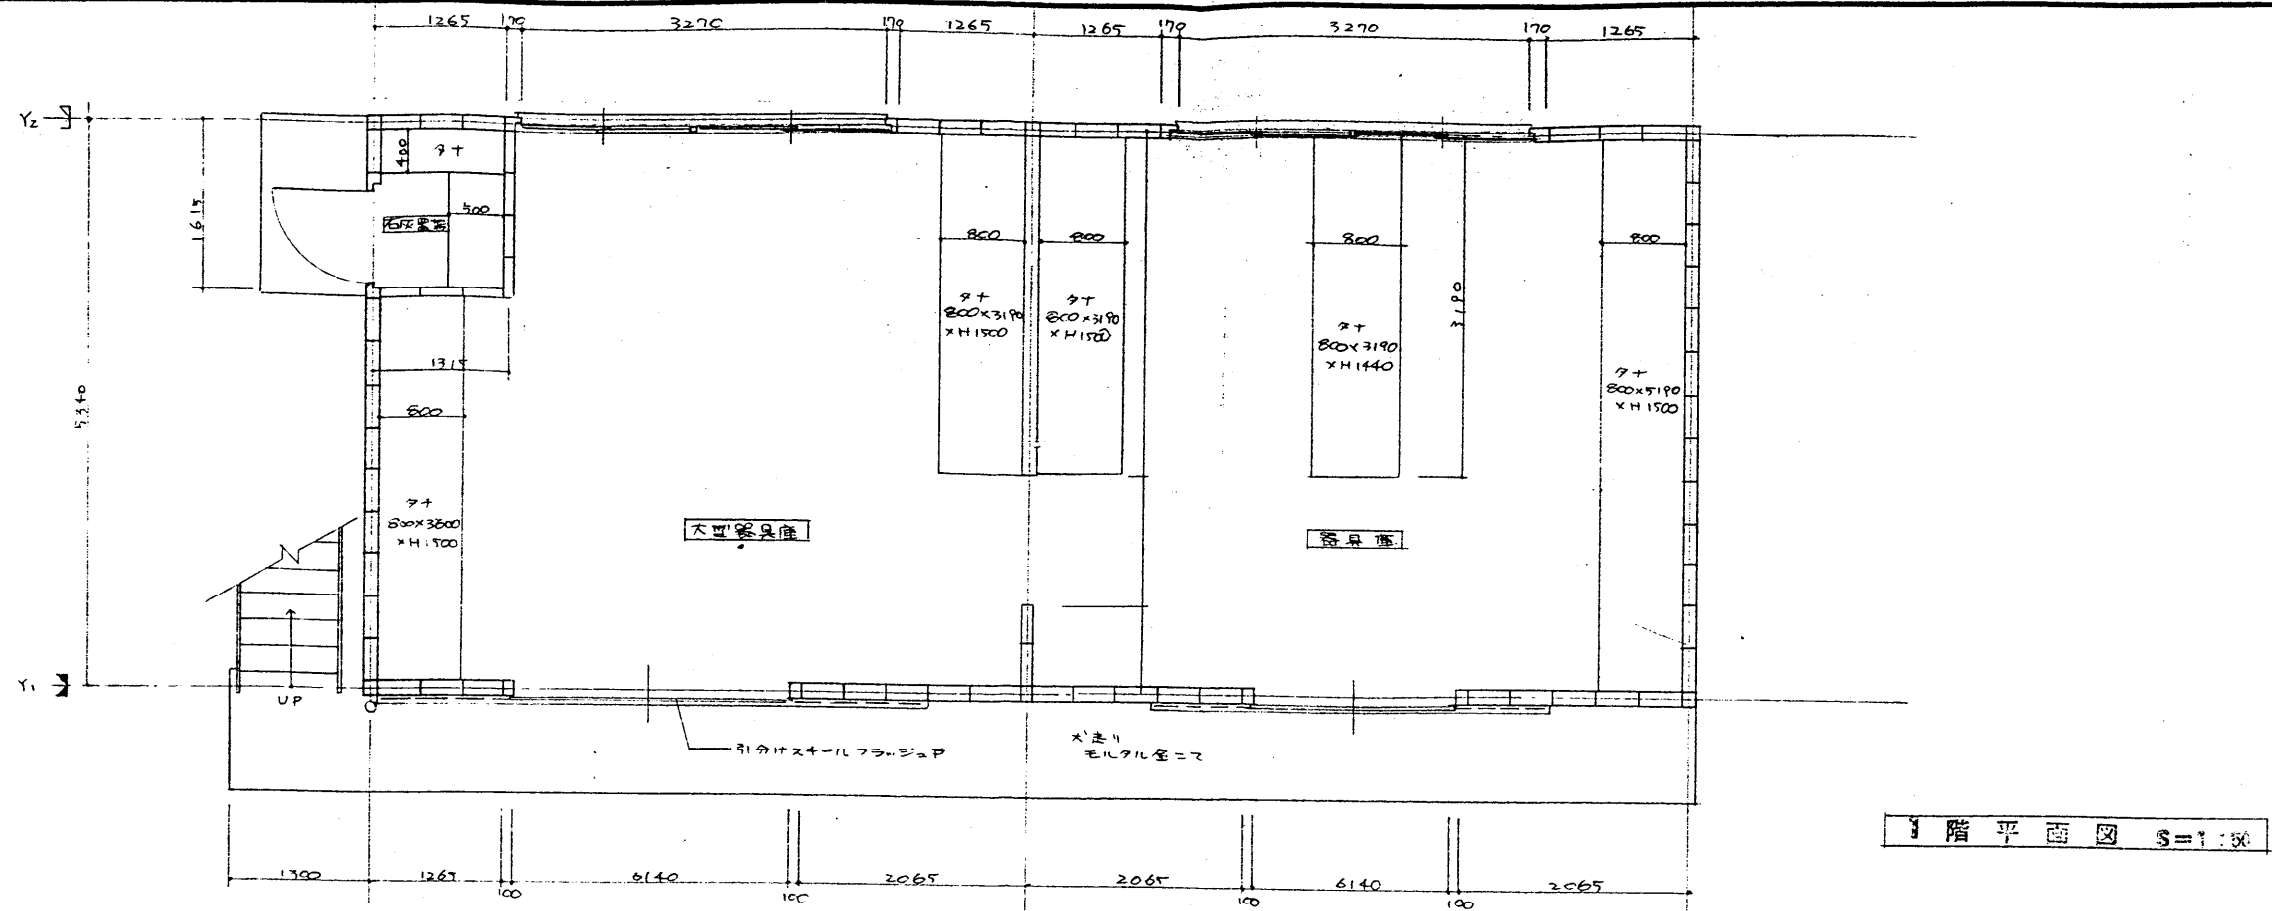



3	3

— 既設電灯盤 ヲビ回路 MCB1P50/20A ㊦ 50/30A 取替

14x2 EP(25) 電灯  
㊦ (25) 電話  
㊦ (25) 放送

OV 14x2C

コンクリート柱 8M

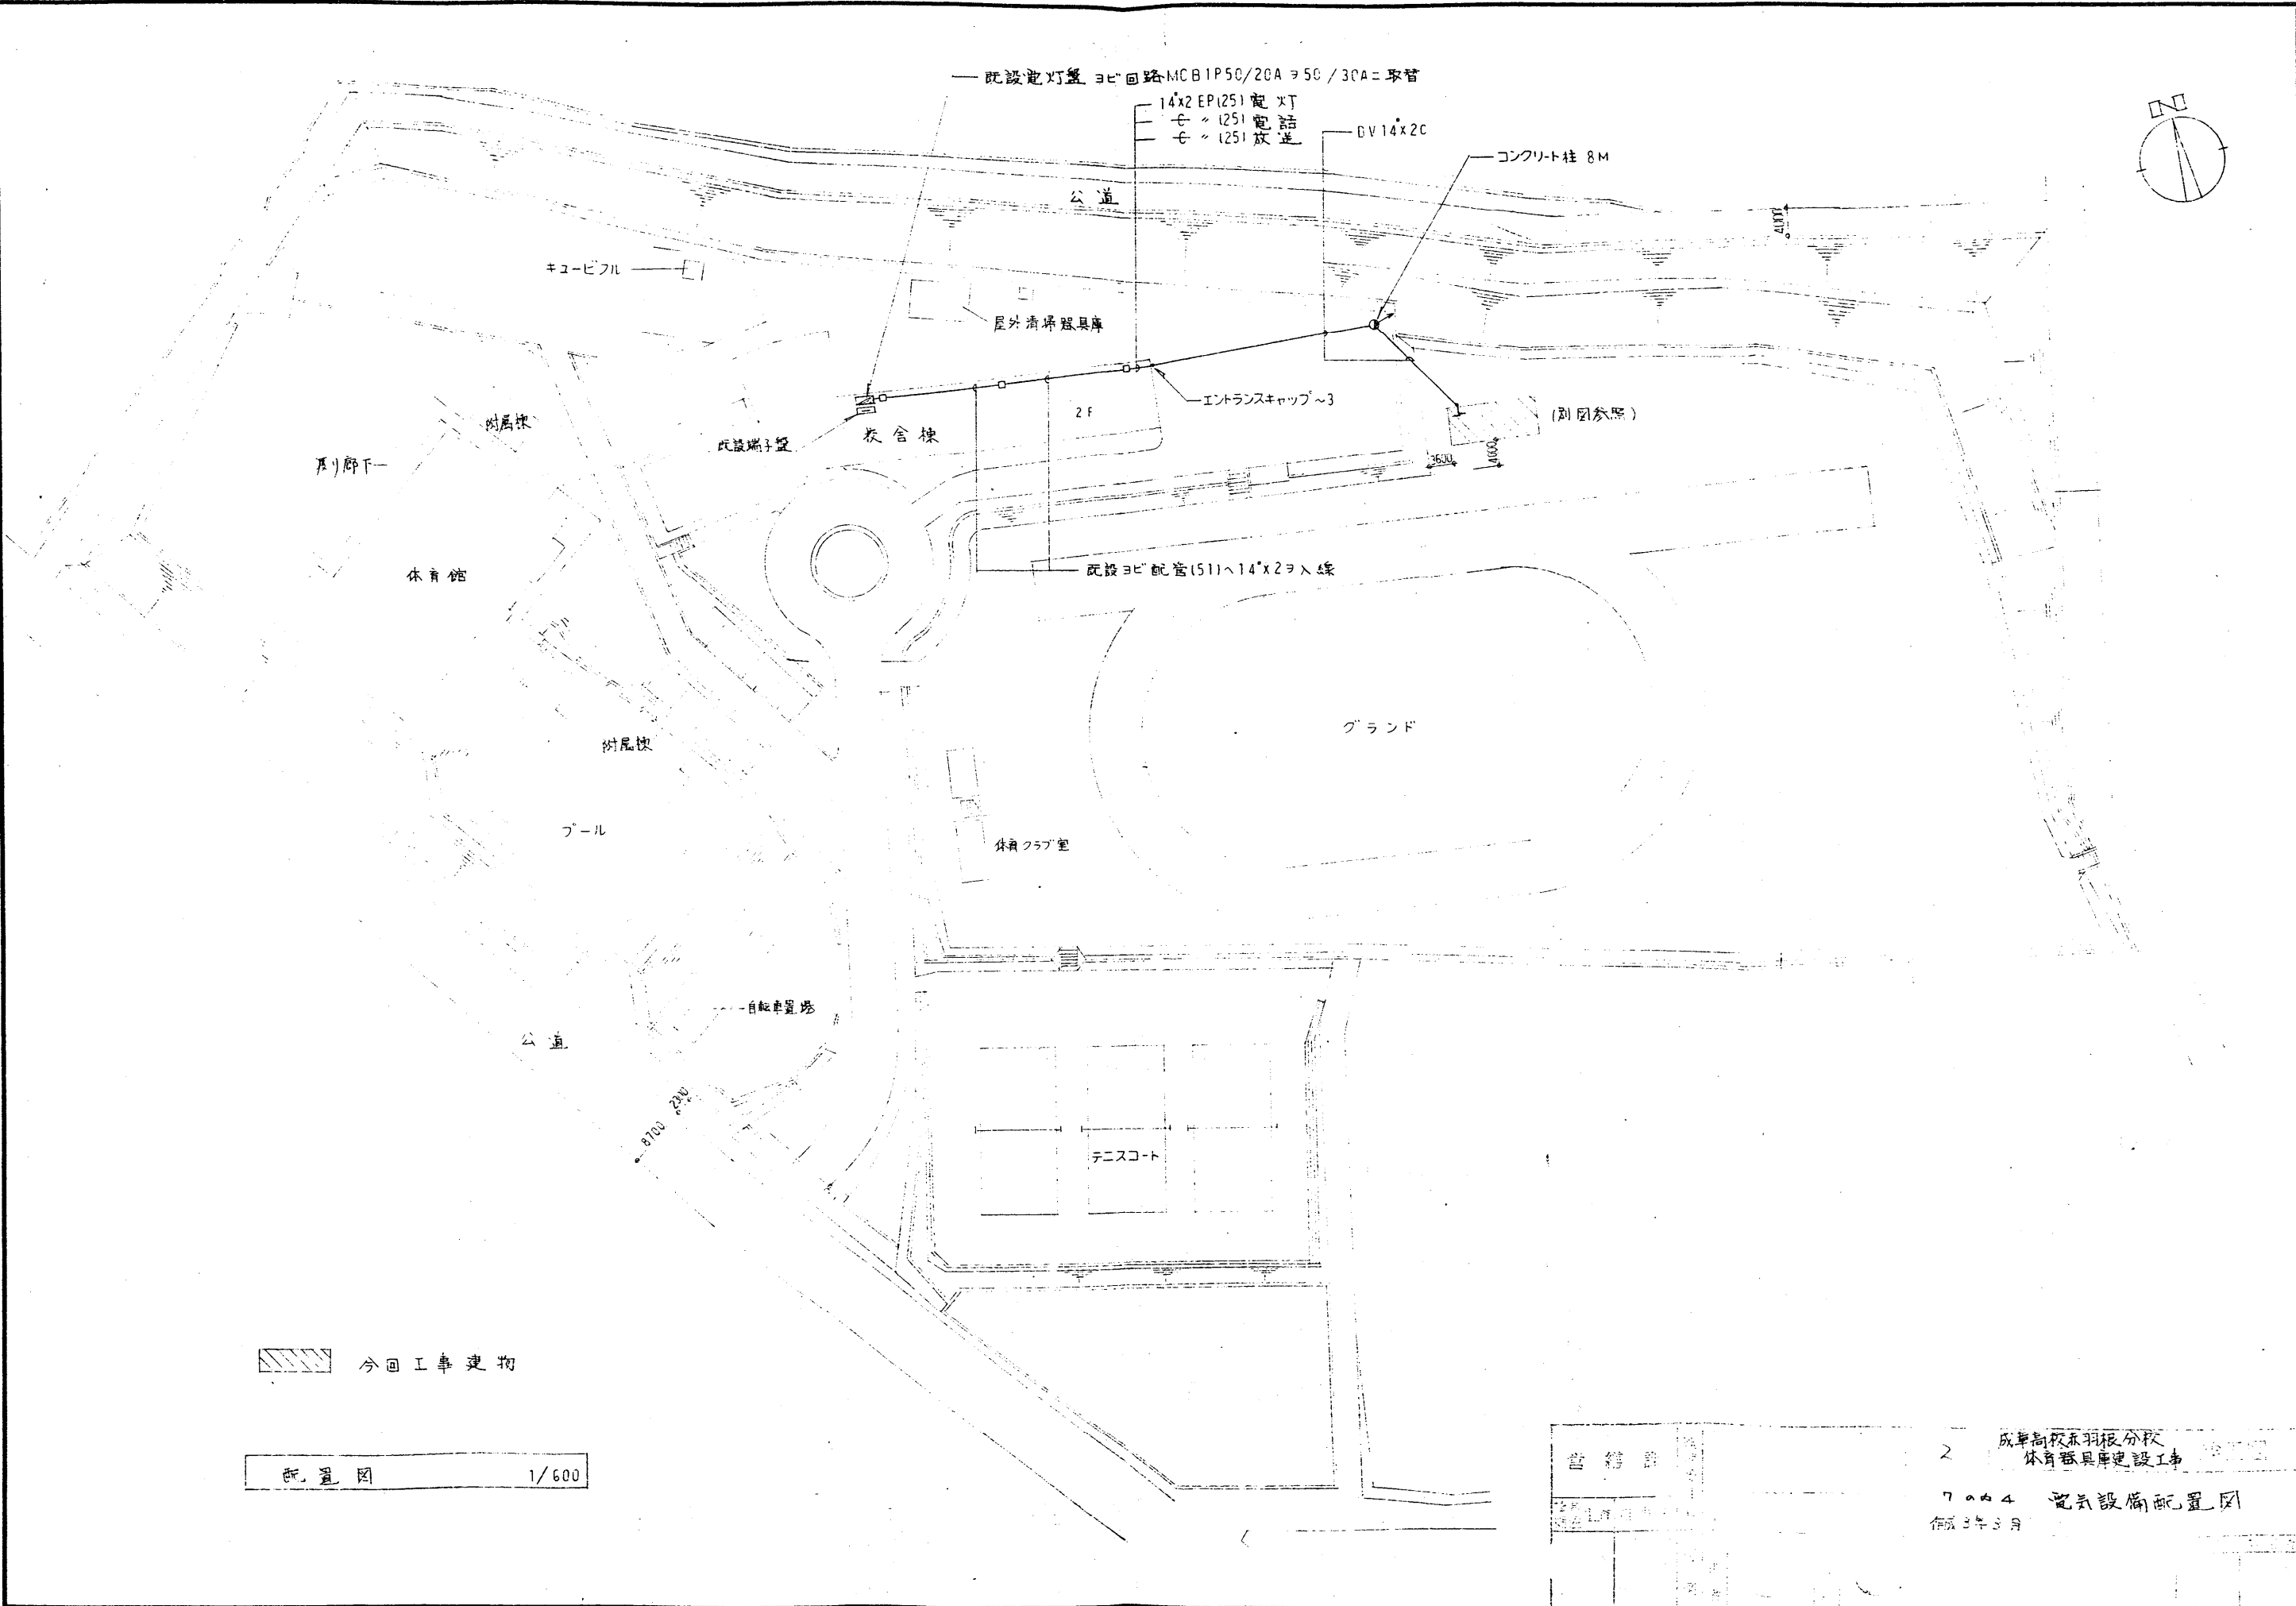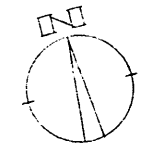

キュービクル

公道

屋外清掃器具庫

2F

エントランスキャップ ~3

(別図参照)

戸廊下

附属棟

既設端子盤


体育館

既設ヨビ配管(51)へ14x2ヲ入線

附属棟

グラウンド

プール

体育クラブ室

自転車置場

公道


8700 22W

テニスコート


今回工事建物



番	2	成華高校赤羽根分校 体育器具庫建設工事
年	7.8.4	電気設備配置図
月	8	
日	23	

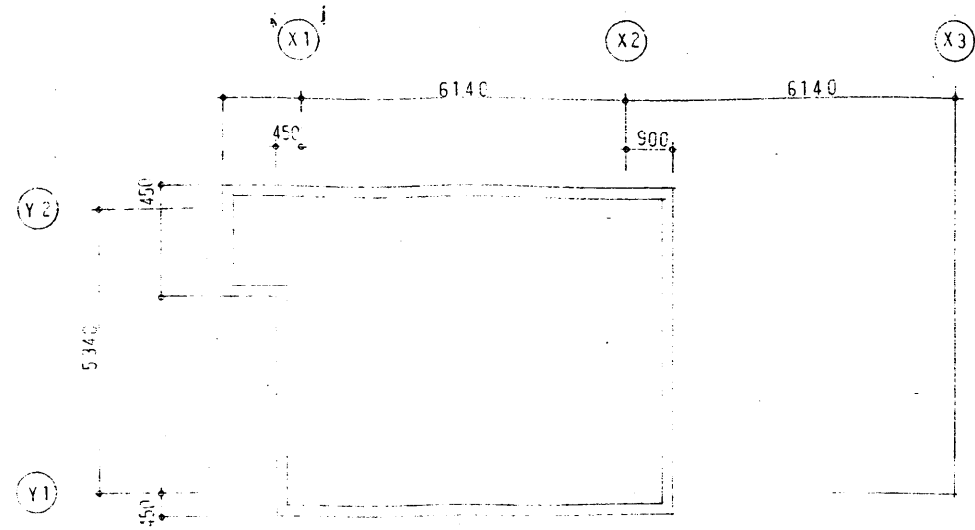


Z3 平面図 1/100

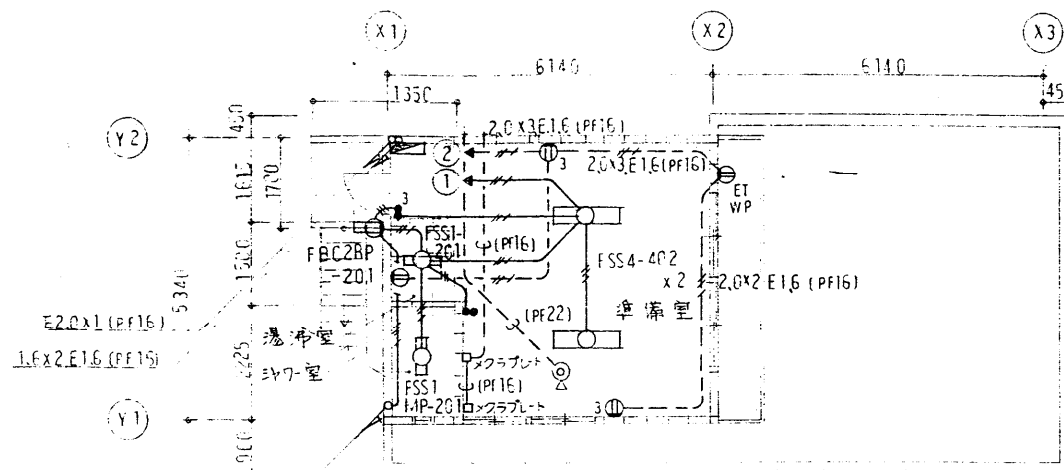

Z2 平面図 1/100

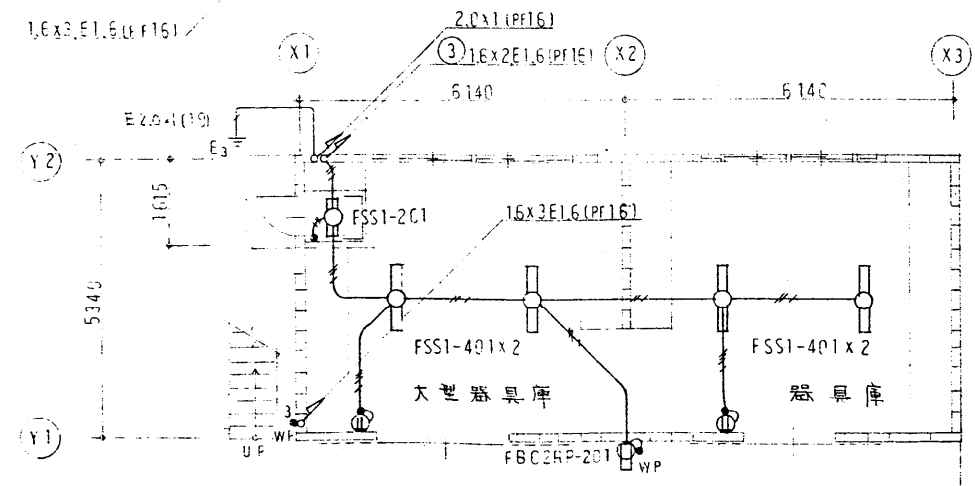


Z1 平面図 1/100

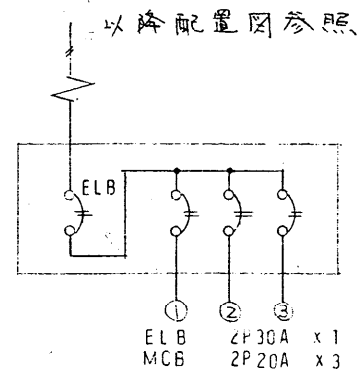


分電盤


(注) 折記の配線は下記とす。

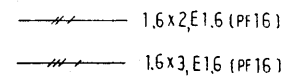


2	成章高校体育根分枝 体育器具庫建設工事
7	5 3
	体育器具庫電気設備図

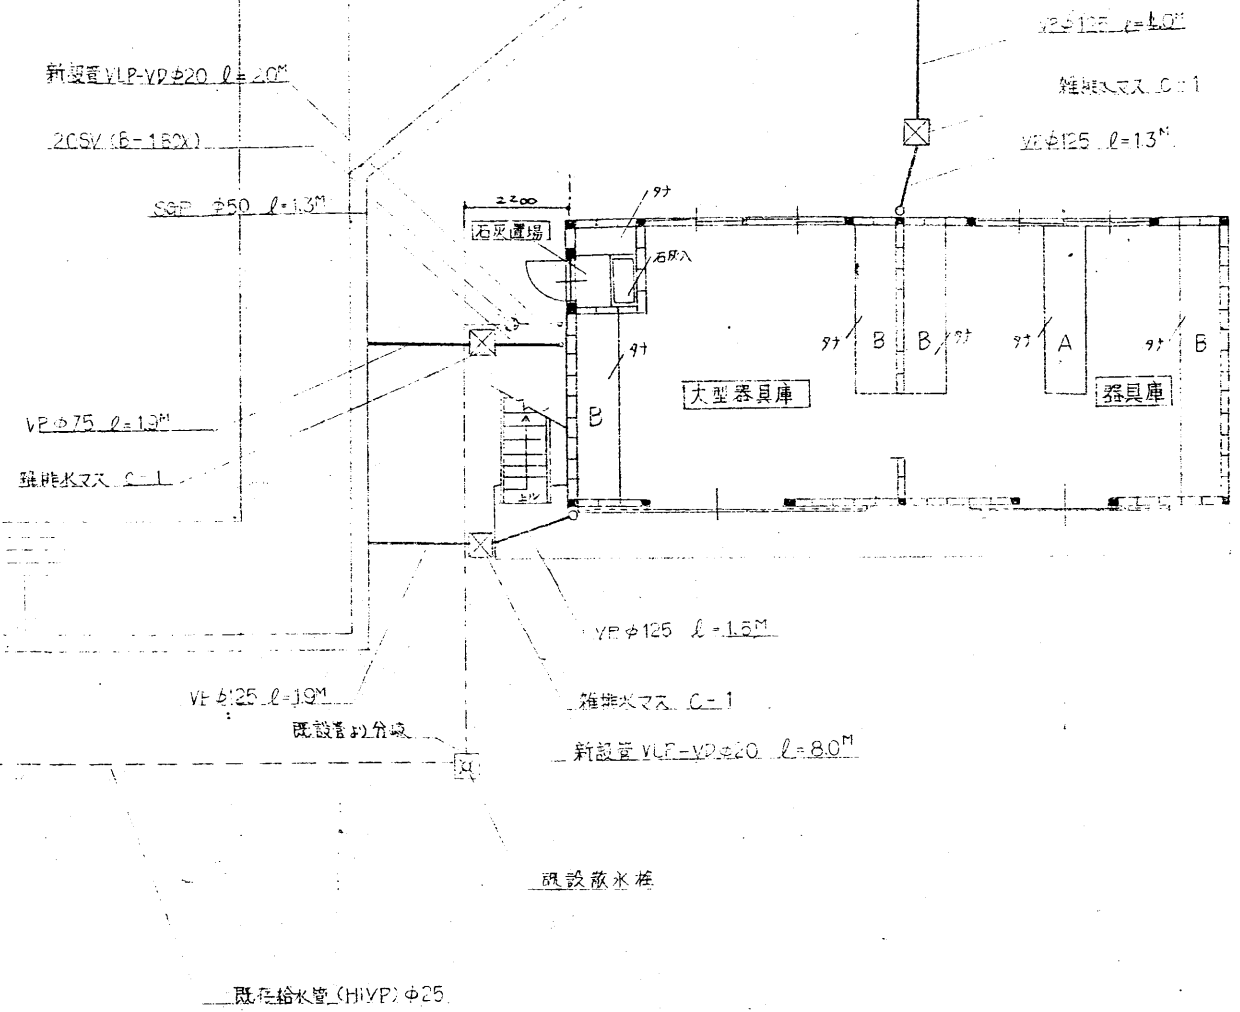


管 線 図		成華高校本部棟分棟 体育器具庫建設工事 竣工図	
7.6		給排水設備配置図	
3.3			

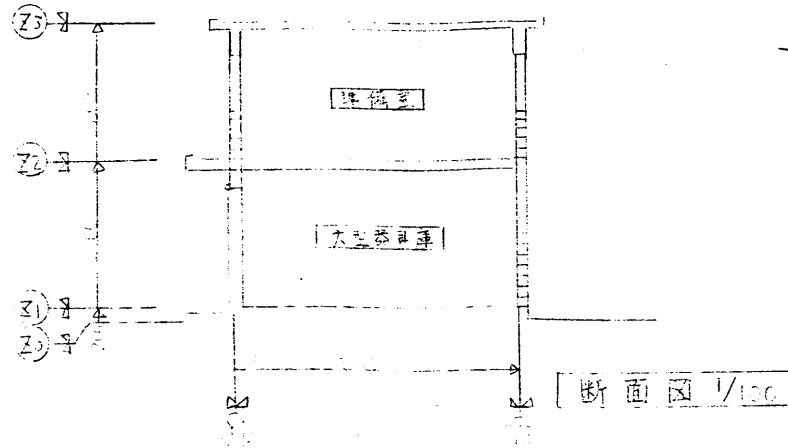

断面図 1/100

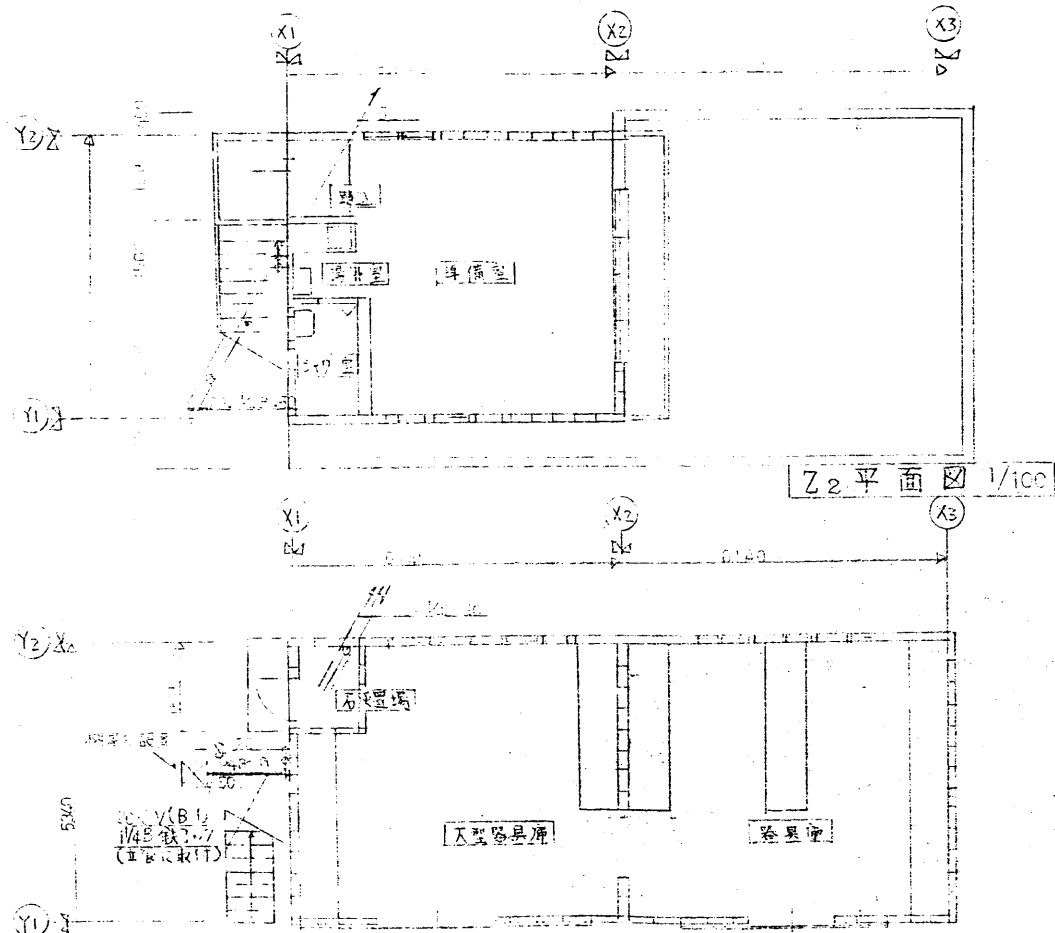

Z2 平面図 1/100

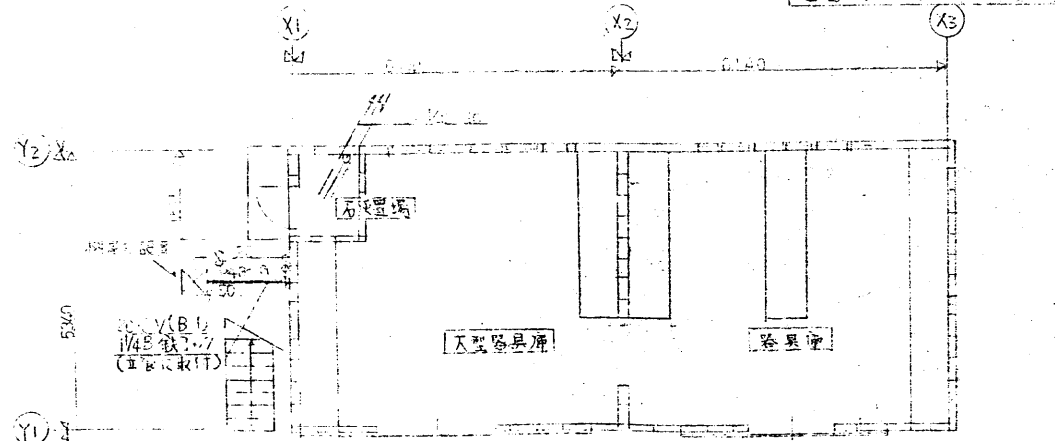


Z1 平面図 1/100

器具表		仕様及付属品	
洗面器	L-230	T.205, T.4A, T.6E, T.8A, T.8AY, T.8AY	
シャワー	TM-15CSR	止水口付	2/47式
瞬間湯沸器	TH-125 DFA	形式: 12号ハジメ型 (元止式) 1007	ガス消費量: 19.000 L/h
ガス漏れ検知器		13A 6C LP式	


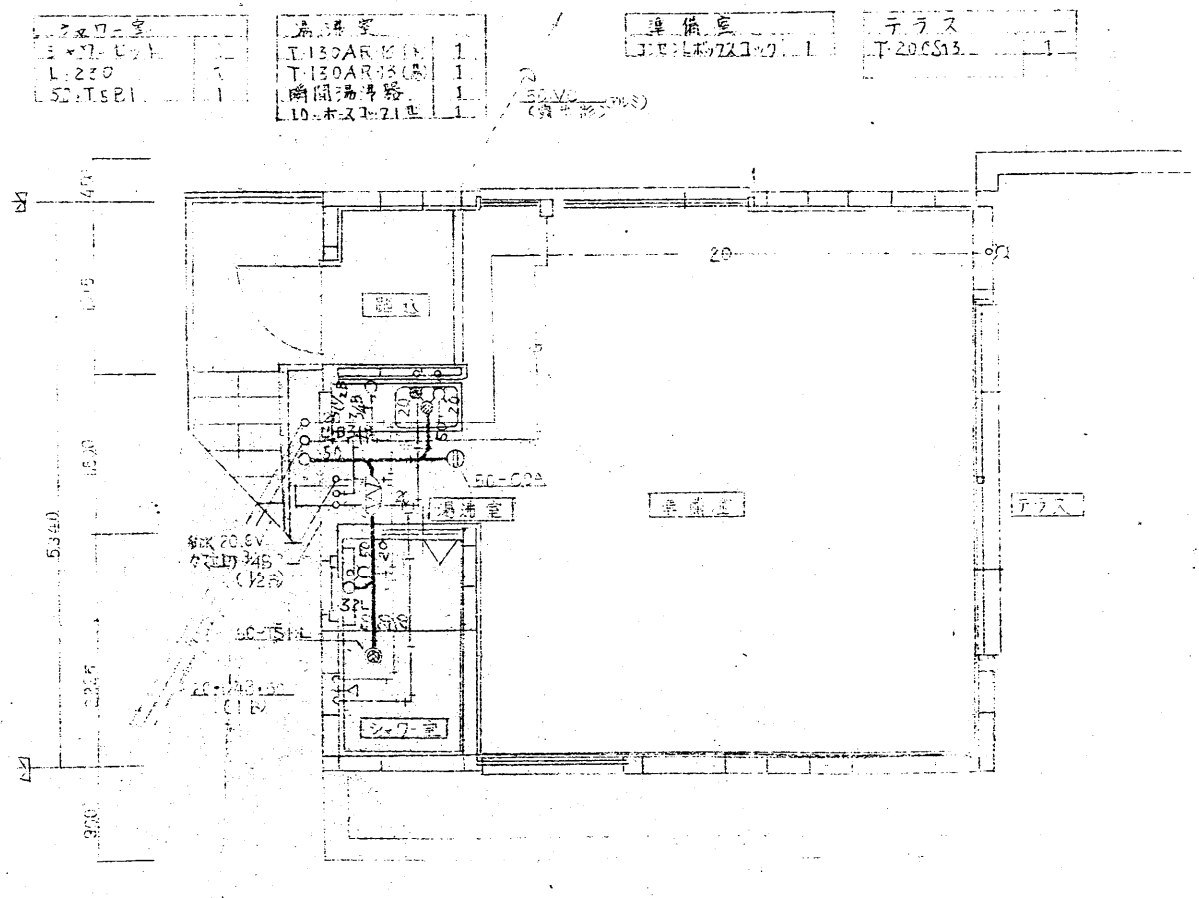

平面詳細図 1/50

ガス配管はLPガス用配管とし、内径φ20

7	給排水設備図
3	3/31