

平成31年10月の田原市ぐるりんバス運行内容の変更について

路線ごとの変更（案）

①ぐるりんバスサンテパーク線 P 1

②ぐるりんバス童浦線 P 4

③ぐるりんミニバス表浜線 P 7

【ぐるりんバスサンテパルク線（野田線）の運行概要】

変更年月日 平成31年10月1日（予定）

赤字：改正に伴う変更箇所

区分	内容
運行系統名	ぐるりんバス野田線
事業主体	田原市地域公共交通会議
運行事業者	豊鉄ミディ株式会社 [H30.10.1-H31.9.30]
運行曜日	毎日
運行方式	全便定時定路線運行
使用車両	中型バス（乗客定員35・47人／予備車両：乗客定員35人車両）
運行系統	野田～野田、仁崎～野田、桜橋～野田
運行路線	別添資料のとおり
運行ダイヤ	別添資料のとおり
運行延長（最大）	17.9km
所要時間（最大）	36分
運行本数（最大）	13便／日
運行時刻	7:00～18:53
停留所数	13箇所
	野田、芦集会所、サンテパルク、宇津口、野田小学校、桜橋、仁崎、仁崎海水浴場、山ノ神、東馬草、保井、ほとと台、雲明集会所
運賃	1乗車100円（小学生以下無料）
	身体障害者手帳若しくは療育手帳若しくは精神障害者保健福祉手帳を呈示した本人及びその介護人（1名まで）は、運賃を5割引とする。 田原市ぐるりんバス運転免許証自主返納者無料乗車券を呈示した本人は、運賃を無料とする。
定期券	路線単独定期券3,000円／月（1-6ヶ月券購入可／運賃額は月数×3,000円） 路線共通定期券5,000円／月（1-6ヶ月券購入可／運賃額は月数×5,000円）
	持参人式／有効期限は券に記載する有効月の月内。 購入時に身体障害者手帳若しくは療育手帳若しくは精神障害者保健福祉手帳を呈示した本人及びその介護人（1名まで）は、運賃を3割引とする。
回数券	回数券3,000円（100円券40枚綴り）
	購入時に身体障害者手帳若しくは療育手帳若しくは精神障害者保健福祉手帳を呈示した本人及びその介護人（1名まで）は、運賃を5割引とする。



区分	内容
運行系統名	ぐるりんバスサンテパルク線
事業主体	田原市
運行事業者	平成31年度に運行事業者を選定 [H31.10.1-H34.9.30]
運行曜日	毎日
運行方式	全便定時定路線運行
使用車両	中型バス（乗客定員35・47人／予備車両：乗客定員35人車両）
運行系統	芦集会所～渥美病院
運行路線	別添資料のとおり
運行ダイヤ	別添資料のとおり
運行延長（最大）	18.6km
所要時間（最大）	44分
運行本数（最大）	16便／日
運行時刻	7:12～18:44
停留所数	29箇所
	野田、芦集会所、サンテパルク、宇津口、野田小学校、桜橋、仁崎、仁崎海水浴場、山ノ神、東馬草、保井、ほとと台、雲明集会所、白谷海浜公園、白谷、白谷東、田原消防署、蔵王山南口、権現の森、椿、田原中学校、博物館入口、図書館、はなとき通り、セントファール、市役所前、赤石一丁目、田原駅、福祉センター、東赤石、渥美病院
運賃	1乗車 200円 （小学生以下無料）
	身体障害者手帳若しくは療育手帳若しくは精神障害者保健福祉手帳を呈示した本人及びその介護人（1名まで）は、運賃を5割引とする。 田原市ぐるりんバス運転免許証自主返納者無料乗車券を呈示した本人は、運賃を無料とする。
定期券	路線単独定期券3,000円／月（1-6ヶ月券購入可／運賃額は月数×3,000円） 路線共通定期券5,000円／月（1-6ヶ月券購入可／運賃額は月数×5,000円）
	持参人式／有効期限は券に記載する有効月の月内。 購入時に身体障害者手帳若しくは療育手帳若しくは精神障害者保健福祉手帳を呈示した本人及びその介護人（1名まで）は、運賃を3割引とする。
回数券	回数券3,000円（100円券40枚綴り）
	購入時に身体障害者手帳若しくは療育手帳若しくは精神障害者保健福祉手帳を呈示した本人及びその介護人（1名まで）は、運賃を5割引とする。


改正履歴	改正内容
H27.10.1	全面改正（田原市コミュニティバスの再編）
H28.4.1	運賃制度（定期券種別の増加）の変更
H28.9.1	第1便ダイヤの変更
H29.4.1	一部改正（ダイヤ）
H29.7.1	第1便ダイヤの廃止
H30.10.1	運賃制度（回数券割引率）の変更
H31.10.1	野田線からサンテパルク線へ変更

（路線・バス停・ダイヤに係る事前確認事項）

- 車両展開の可否走行確認済
- 関係地権者承諾済
- 関係校区調整済
- 公安委員会（田原警察署）調整済
- 道路管理者（愛知県・田原市）調整済
- 新規バス停には、既存同等標識を設置予定

ぐるりんバスサンテパーク線 (路線図)

平成31年10月1日変更予定

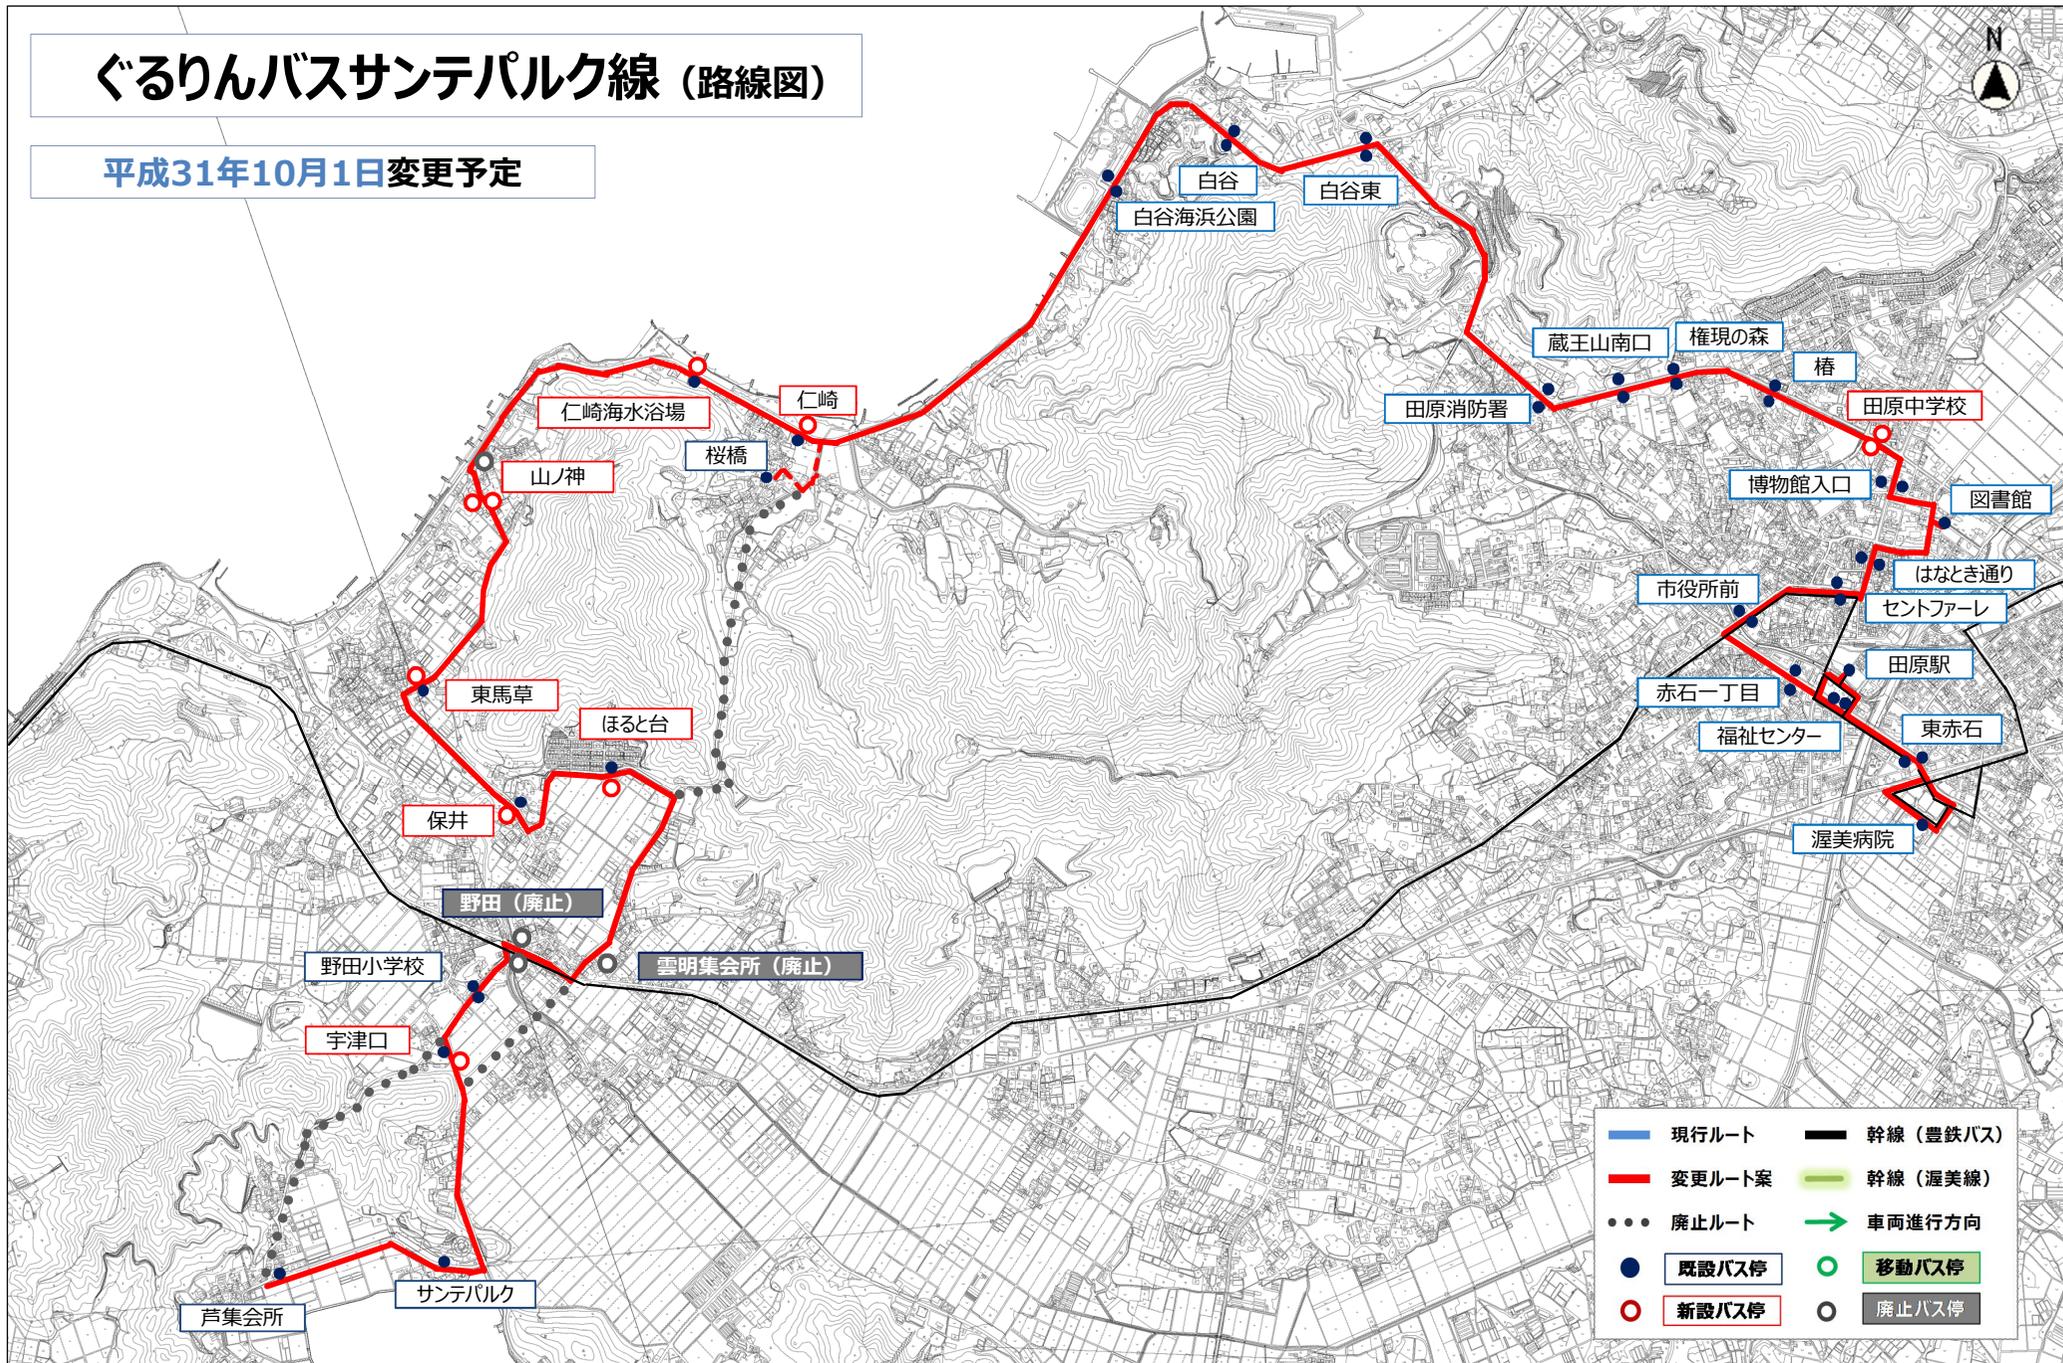

この図面は位置的なものを示すものであり
権利関係には使用できません



【ぐるりんバス童浦線の運行概要】

変更年月日 平成31年10月1日（予定）

赤字：改正に伴う変更箇所

区分	内容
運行系統名	ぐるりんバス童浦線
事業主体	田原市地域公共交通会議
運行事業者	豊鉄ミディ株式会社 [H30.10.1-H31.9.30]
運行曜日	毎日（急行便のみ土・日運行）
運行方式	全便定時定路線運行
使用車両	中型バス（乗客定員47・51人／予備車両：乗客定員35人車両）
運行系統	白谷海浜公園～渥美病院
運行路線	別添資料のとおり
運行ダイヤ	別添資料のとおり
運行延長（最大）	17.2km
所要時間（最大）	47分
運行本数（最大）	14便／日（平日：13便／日）
運行時刻	7:00～19:52
停留所数	31箇所 白谷海浜公園、白谷、白谷東、片浜南、片西、片浜、童台、西浦南、西浦、姫見台、波瀬、光崎、光崎南、笠山公園、童浦市民館、童浦小学校、シェルマよしご、吉胡寮南、晩田北、晩田、博物館入口、図書館、田原中部市民館、柳町、田原駅、セントファール、市役所前、赤石一丁目、福祉センター、東赤石、渥美病院
運賃	1乗車200円（小学生以下無料） 身体障害者手帳若しくは療育手帳若しくは精神障害者保健福祉手帳を呈示した本人及びその介護人（1名まで）は、運賃を5割引とする。 田原市ぐるりんバス運転免許証自主返納者無料乗車券を呈示した本人は、運賃を無料とする。
定期券	路線共通定期券5,000円／月（1-6ヶ月券購入可／運賃額は月数×5,000円） 持参式／有効期限は券に記載する有効月の月内。 購入時に身体障害者手帳若しくは療育手帳若しくは精神障害者保健福祉手帳を呈示した本人及びその介護人（1名まで）は、運賃を3割引とする。
回数券	回数券3,000円（100円券40枚綴り） 購入時に身体障害者手帳若しくは療育手帳若しくは精神障害者保健福祉手帳を呈示した本人及びその介護人（1名まで）は、運賃を5割引とする。



区分	内容
運行系統名	ぐるりんバス童浦線
事業主体	田原市
運行事業者	平成31年度に運行事業者を選定 [H31.10.1-H34.9.30]
運行曜日	毎日（急行便のみ土・日運行）
運行方式	全便定時定路線運行
使用車両	中型バス（乗客定員47・51人／予備車両：乗客定員35人車両）
運行系統	片西南～渥美病院
運行路線	別添資料のとおり
運行ダイヤ	別添資料のとおり
運行延長（最大）	14.2km
所要時間（最大）	42分
運行本数（最大）	14便／日（平日：13便／日）
運行時刻	7:05～19:47
停留所数	28箇所 白谷海浜公園、白谷、白谷東、 片浜南、片西、片浜、童台、西浦南、西浦、姫見台、波瀬、光崎、光崎南、笠山公園、童浦市民館、童浦小学校、シェルマよしご、吉胡寮南、晩田北、晩田、博物館入口、図書館、田原中部市民館、柳町、田原駅、セントファール、市役所前、赤石一丁目、福祉センター、東赤石、渥美病院
運賃	1乗車200円（小学生以下無料） 身体障害者手帳若しくは療育手帳若しくは精神障害者保健福祉手帳を呈示した本人及びその介護人（1名まで）は、運賃を5割引とする。 田原市ぐるりんバス運転免許証自主返納者無料乗車券を呈示した本人は、運賃を無料とする。
定期券	路線共通定期券5,000円／月（1-6ヶ月券購入可／運賃額は月数×5,000円） 持参式／有効期限は券に記載する有効月の月内。 購入時に身体障害者手帳若しくは療育手帳若しくは精神障害者保健福祉手帳を呈示した本人及びその介護人（1名まで）は、運賃を3割引とする。
回数券	回数券3,000円（100円券40枚綴り） 購入時に身体障害者手帳若しくは療育手帳若しくは精神障害者保健福祉手帳を呈示した本人及びその介護人（1名まで）は、運賃を5割引とする。

改正履歴	H27.10.1	全面改正（田原市コミュニティバスの再編）
	H28.4.1	運賃制度（定期券種別の増加）の変更
	H30.10.1	一部改正（運行順・ダイヤ）、運賃制度（回数券割引率）の変更
	H31.10.1	一部改正（運行順・ダイヤ）

（路線・バス停・ダイヤに係る事前確認事項）


☑関係校区調整済

ぐるりんバス童浦線 (路線図)

平成31年10月1日変更予定



運行車両：バス車両 (乗客定員47・51人)
 (車幅230cm×車長899cm) (最大)
 路線最小車道幅員6.0m

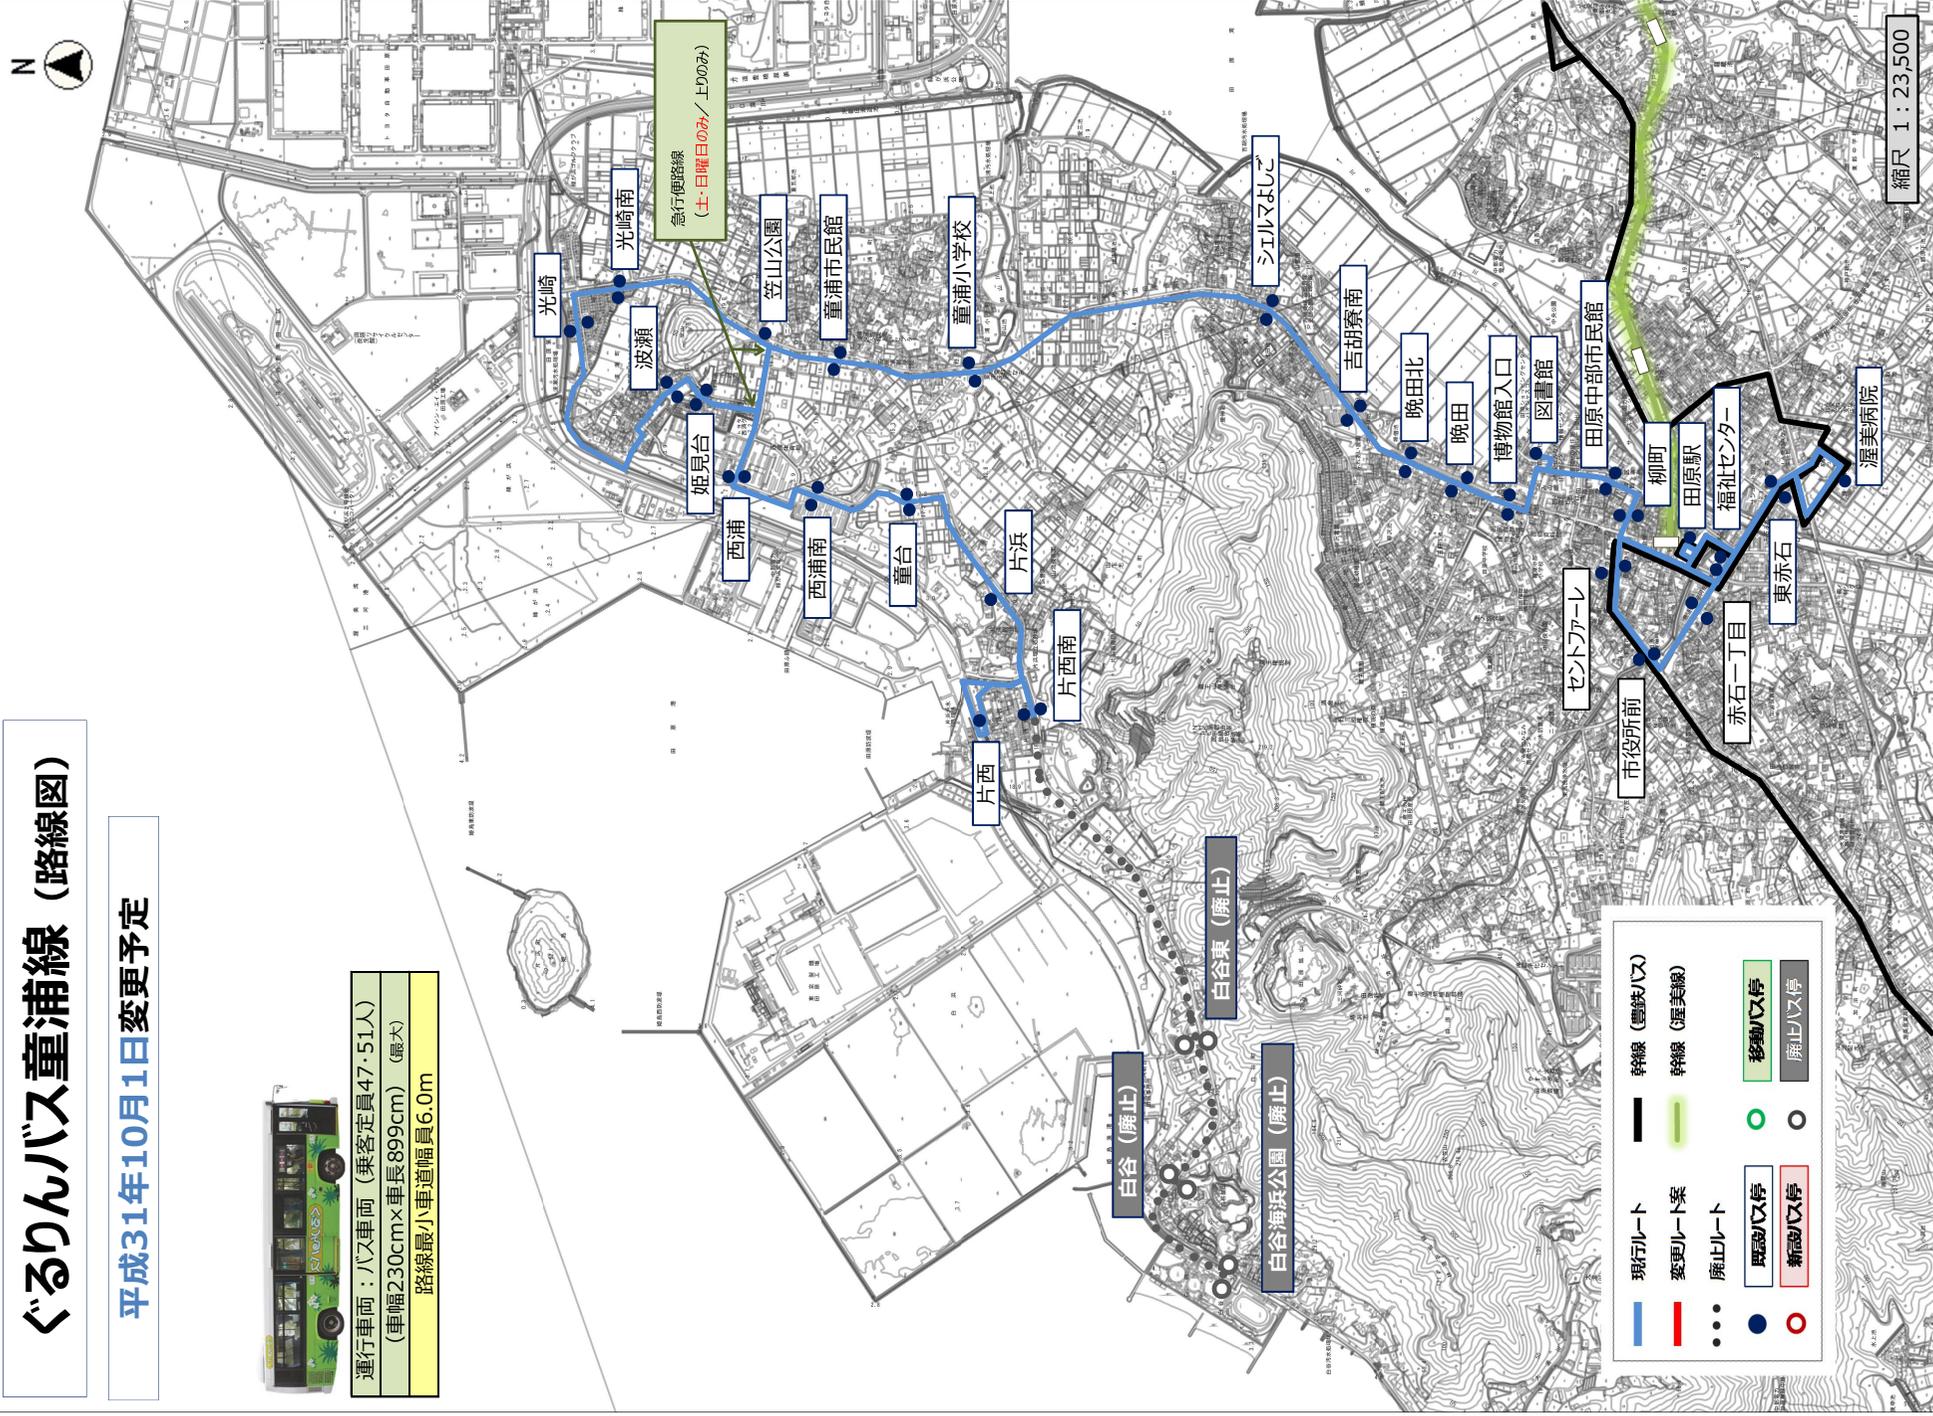

縮尺 1 : 23,500

ぐるりんバス童浦線 (ダイヤ)

・白谷海浜公園、白谷、白谷東のバス停をサンテバルク線に付け替える。

【上り】	変更後			急行便							
	停留所名	区間 (km)	延長 (km)	時間 (分)	第1便	第2便	第3便	第4便	第5便	第6便	第7便
白谷海浜公園					7:00	8:45	-	10:30	13:15	15:15	17:15
白谷				廃止バス停(サンテバルク線に付け替え)			31	13:16	15:16	17:16	
白谷東				7:02	8:47	-	10:32	13:17	15:17	17:17	
片西南	0.00	0.0	0:00	7:05	8:50	10:10	10:35	13:20	15:20	17:20	
片西	0.80	0.8	0:02	7:07	8:52	↓	10:37	13:22	15:22	17:22	
片浜	0.80	1.6	0:02	7:09	8:54	10:13	10:39	13:24	15:24	17:24	
童台	0.60	2.2	0:02	7:11	8:56	10:15	10:41	13:26	15:26	17:26	
西浦南	0.50	2.7	0:01	7:12	8:57	10:16	10:42	13:27	15:27	17:27	
西浦	0.45	3.2	0:02	7:14	8:59	10:18	10:44	13:29	15:29	17:29	
姫見台	0.60	3.8	0:01	7:15	9:00	↓	10:45	13:30	15:30	17:30	
波瀬	0.20	4.0	0:01	7:16	9:01	↓	10:46	13:31	15:31	17:31	
光崎	1.25	5.2	0:02	7:18	9:03	↓	10:48	13:33	15:33	17:33	
光崎南	0.35	5.6	0:01	7:19	9:04	↓	10:49	13:34	15:34	17:34	
笠山公園	0.70	6.3	0:01	7:20	9:05	↓	10:50	13:35	15:35	17:35	
童浦市民館	0.40	6.7	0:01	7:21	9:06	10:20	10:51	13:36	15:36	17:36	
童浦小学校	0.60	7.3	0:02	7:23	9:08	10:22	10:53	13:38	15:38	17:38	
シェルマよしご	1.40	8.7	0:02	7:25	9:10	10:24	10:55	13:40	15:40	17:40	
吉胡寮南	0.60	9.3	0:02	7:27	9:12	10:26	10:57	13:42	15:42	17:42	
晩田北	0.35	9.6	0:01	7:28	9:13	10:27	10:58	13:43	15:43	17:43	
晩田	0.25	9.9	0:01	7:29	9:14	10:28	10:59	13:44	15:44	17:44	
博物館入口	0.25	10.1	0:01	7:30	9:15	10:29	11:00	13:45	15:45	17:45	
図書館	0.40	10.5	0:02	7:32	9:17	10:31	11:02	13:47	15:47	17:47	
田原中部市民館	0.35	10.9	0:02	7:34	9:19	10:33	11:04	13:49	15:49	17:49	
柳町	0.25	11.1	0:01	7:35	9:20	10:34	11:05	13:50	15:50	17:50	
田原駅	0.55	11.7	0:02	7:37	9:22	10:36	11:07	13:52	15:52	17:52	
セントファール	0.55	12.2	0:02	7:39	9:24	10:38	11:09	13:54	15:54	17:54	
市役所前	0.50	12.7	0:02	7:41	9:26	10:40	11:11	13:56	15:56	17:56	
赤石一丁目	0.45	13.2	0:01	7:42	9:27	10:41	11:12	13:57	15:57	17:57	
福祉センター	0.20	13.4	0:01	7:43	9:28	10:42	11:13	13:58	15:58	17:58	
東赤石	0.45	13.8	0:02	7:45	9:30	10:44	11:15	14:00	16:00	18:00	
渥美病院	0.40	14.2	0:01	7:46	9:31	10:45	11:16	14:01	16:01	18:01	
		14.2	0:41			10.6					

【下り】	変更後										
	停留所名	区間 (km)	延長 (km)	時間 (分)	第1便	第2便	第3便	第4便	第5便	第6便	第7便
渥美病院	0.00	0	0:00	7:55	9:40	12:10	14:20	16:10	17:05	19:05	
東赤石	0.50	0.5	0:01	7:56	9:41	12:11	14:21	16:11	17:06	19:06	
福祉センター	0.40	0.9	0:02	7:58	9:43	12:13	14:23	16:13	17:08	19:08	
田原駅	0.35	1.3	0:02	8:00	9:45	12:15	14:25	16:15	17:10	19:10	
赤石一丁目	0.45	1.7	0:02	8:02	9:47	12:17	14:27	16:17	17:12	19:12	
市役所前	0.45	2.2	0:02	8:04	9:49	12:19	14:29	16:19	17:14	19:14	
セントファール	0.50	2.7	0:02	8:06	9:51	12:21	14:31	16:21	17:16	19:16	
柳町	0.15	2.8	0:01	8:07	9:52	12:22	14:32	16:22	17:17	19:17	
田原中部市民館	0.25	3.1	0:01	8:08	9:53	12:23	14:33	16:23	17:18	19:18	
図書館	0.35	3.4	0:02	8:10	9:55	12:25	14:35	16:25	17:20	19:20	
博物館入口	0.40	3.8	0:02	8:12	9:57	12:27	14:37	16:27	17:22	19:22	
晩田	0.25	4.1	0:01	8:13	9:58	12:28	14:38	16:28	17:23	19:23	
晩田北	0.25	4.3	0:01	8:14	9:59	12:29	14:39	16:29	17:24	19:24	
吉胡寮南	0.35	4.7	0:01	8:15	10:00	12:30	14:40	16:30	17:25	19:25	
シェルマよしご	0.60	5.3	0:02	8:17	10:02	12:32	14:42	16:32	17:27	19:27	
童浦小学校	1.40	6.7	0:02	8:19	10:04	12:34	14:44	16:34	17:29	19:29	
童浦市民館	0.60	7.3	0:02	8:21	10:06	12:36	14:46	16:36	17:31	19:31	
笠山公園	0.40	7.7	0:01	8:22	10:07	12:37	14:47	16:37	17:32	19:32	
光崎南	0.70	8.4	0:01	8:23	10:08	12:38	14:48	16:38	17:33	19:33	
光崎	0.35	8.7	0:01	8:24	10:09	12:39	14:49	16:39	17:34	19:34	
波瀬	1.25	10.0	0:02	8:26	10:11	12:41	14:51	16:41	17:36	19:36	
姫見台	0.20	10.2	0:01	8:27	10:12	12:42	14:52	16:42	17:37	19:37	
西浦	0.60	10.8	0:01	8:28	10:13	12:43	14:53	16:43	17:38	19:38	
西浦南	0.45	11.2	0:02	8:30	10:15	12:45	14:55	16:45	17:40	19:40	
童台	0.50	11.7	0:01	8:31	10:16	12:46	14:56	16:46	17:41	19:41	
片浜	0.60	12.3	0:02	8:33	10:18	12:48	14:58	16:48	17:43	19:43	
片西	0.80	13.1	0:02	8:35	10:20	12:50	15:00	16:50	17:45	19:45	
片西南	0.80	13.9	0:02	8:37	10:22	12:52	15:02	16:52	17:47	19:47	
白谷東				8:40	10:25	12:55	15:05	16:55	17:50	19:50	
白谷				廃止バス停(サンテバルク線に付け替え)			56	15:06	16:56	17:51	19:51
白谷海浜公園				8:42	10:27	12:57	15:07	16:57	17:52	19:52	
		13.9	0:42								

主な交通結節点
 廃止バス停

【ぐるりんミニバス表浜線の運行概要】

変更年月日 平成31年10月1日（予定）

赤字：改正に伴う変更箇所

区分	内容
運行系統名	ぐるりんミニバス表浜線
事業主体	田原市地域公共交通会議
運行事業者	豊鉄タクシー株式会社 [H30.10.1-H31.9.30]
運行曜日	毎日
運行方式	全便定時定路線運行
使用車両	ワゴン車（乗客定員9人／予備車両：乗客定員9人車両）【バリアフリー基準適用除外認定】
運行系統	図書館～図書館、百々～図書館、東ヶ谷～図書館、図書館～田原駅
運行路線	別添資料のとおり
運行ダイヤ	別添資料のとおり
運行延長（最大）	30.0km 
所要時間（最大）	1時間11分
運行本数（最大）	10便／日
運行時刻	7:20～19:08
停留所数	41箇所
	図書館、はなとき通り、セントファール、市役所前、赤石一丁目、田原駅、福祉センター、東赤石、瀧美病院、ふれあい支店、神戸郷仲、エクセルコート、神戸市場、神戸郵便局南、神戸小学校、赤松、志田、パシフィック、南町、ほうべの森入口、東ヶ谷西、東ヶ谷、百々、新浜、浜田、東浜田、久美原、西赤山、長仙寺、相川、谷熊、谷熊西島、やぐま台公民館、田原東部市民館、高橋タバコ店、富永医院、豊島川西、東部中学校
運賃	1乗車200円（小学生以下無料）
	身体障害者手帳若しくは療育手帳若しくは精神障害者保健福祉手帳を呈示した本人及びその介護人（1名まで）は、運賃を5割引とする。 田原市ぐるりんバス運転免許証自主返納者無料乗車券を呈示した本人は、運賃を無料とする。
定期券	路線共通定期券5,000円／月（1-6ヶ月券購入可／運賃額は月数×5,000円）
	持参人式／有効期限は券に記載する有効月の月内。 購入時に身体障害者手帳若しくは療育手帳若しくは精神障害者保健福祉手帳を呈示した本人及びその介護人（1名まで）は、運賃を3割引とする。
回数券	回数券3,000円（100円券40枚綴り）
	購入時に身体障害者手帳若しくは療育手帳若しくは精神障害者保健福祉手帳を呈示した本人及びその介護人（1名まで）は、運賃を5割引とする。



区分	内容
運行系統名	ぐるりんミニバス表浜線
事業主体	田原市
運行事業者	平成31年度に運行事業者を選定 [H31.10.1-H34.9.30]
運行曜日	毎日
運行方式	全便定時定路線運行
使用車両	ワゴン車（乗客定員9人／予備車両：乗客定員9人車両）【バリアフリー基準適用除外認定】
運行系統	図書館～図書館、百々～図書館、東ヶ谷～図書館、図書館～田原駅
運行路線	別添資料のとおり
運行ダイヤ	別添資料のとおり
運行延長（最大）	34.8km
所要時間（最大）	1時間20分
運行本数（最大）	10便／日
運行時刻	7:20～19:17
停留所数	47箇所
	図書館、はなとき通り、セントファール、市役所前、赤石一丁目、田原駅、福祉センター、東赤石、瀧美病院、青津北、青津、神戸郵便局北、神戸小学校、赤松、志田、 大草志田、大草保育園、大草南、新井、高松東、大草半身 、パシフィック、南町、南町東、ほうべの森入口、東ヶ谷西、東ヶ谷、百々、新浜、浜田、東浜田、久美原、西赤山、長仙寺、相川、谷熊、谷熊西島、やぐま台公民館、田原東部市民館、高橋タバコ店、富永医院、豊島川西、東部中学校、ふれあい支店、神戸郷仲、エクセルコート、神戸市場
運賃	1乗車200円（小学生以下無料）
	身体障害者手帳若しくは療育手帳若しくは精神障害者保健福祉手帳を呈示した本人及びその介護人（1名まで）は、運賃を5割引とする。 田原市ぐるりんバス運転免許証自主返納者無料乗車券を呈示した本人は、運賃を無料とする。
定期券	路線共通定期券5,000円／月（1-6ヶ月券購入可／運賃額は月数×5,000円）
	持参人式／有効期限は券に記載する有効月の月内。 購入時に身体障害者手帳若しくは療育手帳若しくは精神障害者保健福祉手帳を呈示した本人及びその介護人（1名まで）は、運賃を3割引とする。
回数券	回数券3,000円（100円券40枚綴り）
	購入時に身体障害者手帳若しくは療育手帳若しくは精神障害者保健福祉手帳を呈示した本人及びその介護人（1名まで）は、運賃を5割引とする。


改正履歴	改正内容
H27.10.1	全面改正（田原市コミュニティバスの再編）
H28.4.1	運賃制度（定期券種別の増加）の変更
H29.4.1	一部改正（運行順・ダイヤ）
H30.10.1	一部改正（運行順・ダイヤ）、運賃制度（回数券割引率）の変更
H31.10.1	高松線の一部を統合（運行順・ダイヤ）

（路線・バス停・ダイヤに係る事前確認事項）

- 車両展開の可否走行確認済
- 関係地権者承諾済
- 関係校区調整済
- 公安委員会（田原警察署）調整済
- 道路管理者（愛知県）調整済
- 新規バス停には、既存同等標識を設置予定

ぐるりんミニバス表浜線 (路線図) 高松線の一部を統合

平成31年10月1日変更予定

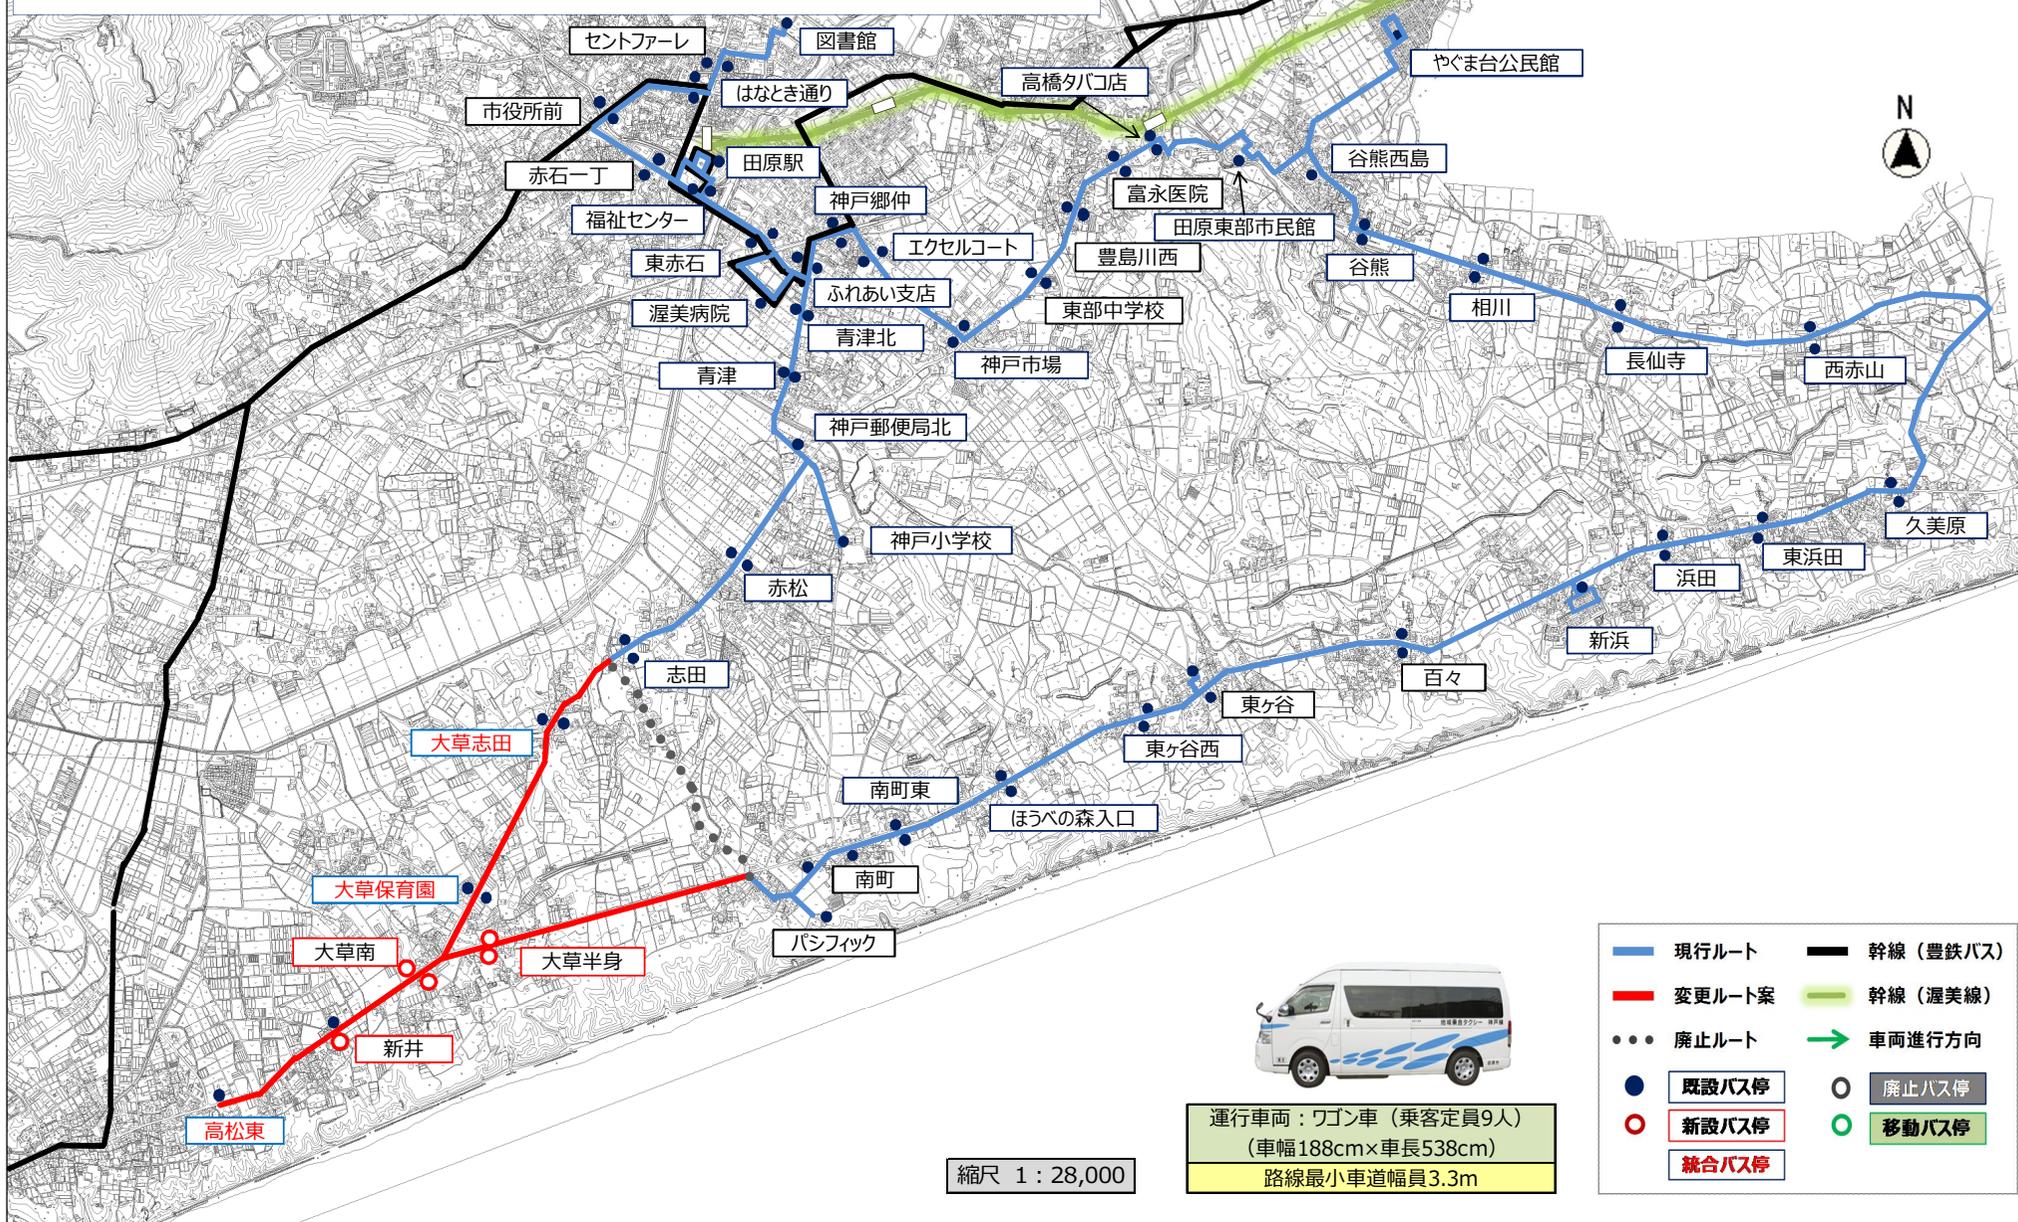

ぐるりんミニバス表浜線【左回り】(ダイヤ)

・高松線の一部(高松東、新井、大草志田、大草保育園)を統合し、大草南、大草半身を新設する。(9分増)
 ・一部統合に伴い9分増加となるが、平成30年10月のルート変更で5分短縮しているため、平成30年10月以前のダイヤと比べると4分の増加となる。



【左回り】		変更前						
停留所名	区間 (km)	延長 (km)	時間 (分)	第1便	第2便	第3便	第4便	第5便
図書館	0.00	0.0	0:00	-	8:40	11:40	14:40	17:40
はなとき通り	0.50	0.5	0:02	-	8:42	11:42	14:42	17:42
セントファール	0.25	0.8	0:01	-	8:43	11:43	14:43	17:43
市役所前	0.50	1.3	0:01	-	8:44	11:44	14:44	17:44
赤石一丁目	0.45	1.7	0:01	-	8:45	11:45	14:45	17:45
田原駅	0.45	2.2	0:02	-	8:47	11:47	14:47	17:47
福祉センター	0.40	2.6	0:02	-	8:49	11:49	14:49	17:49
東赤石	0.45	3.0	0:01	-	8:50	11:50	14:50	17:50
渥美病院	0.40	3.4	0:02	-	8:52	11:52	14:52	17:52
青津北	0.75	4.2	0:02	-	8:54	11:54	14:54	17:54
青津	0.35	4.5	0:00	-	8:54	11:54	14:54	17:54
神戸郵便局北	0.50	5.0	0:01	-	8:55	11:55	14:55	17:55
神戸小学校	0.40	5.4	0:01	-	8:56	11:56	14:56	17:56
赤松	0.95	6.4	0:02	-	8:58	11:58	14:58	17:58
志田	0.70	7.1	0:01	-	8:59	11:59	14:59	17:59
バシフィック	1.85	8.9	0:04	-	9:03	12:03	15:03	18:03
南町	0.40	9.3	0:01	-	9:04	12:04	15:04	18:04
南町東	0.45	9.8	0:01	-	9:05	12:05	15:05	18:05
ほうへの森入口	0.55	10.3	0:01	-	9:06	12:06	15:06	18:06
東ヶ谷西	0.80	11.1	0:01	-	9:07	12:07	15:07	18:07
東ヶ谷	0.45	11.6	0:02	-	9:09	12:09	15:09	18:09
百々	1.20	12.8	0:02	7:20	9:11	12:11	15:11	18:11
新浜	0.95	13.7	0:02	7:22	9:13	12:13	15:13	18:13
浜田	0.90	14.6	0:02	7:24	9:15	12:15	15:15	18:15
東浜田	0.50	15.1	0:01	7:25	9:16	12:16	15:16	18:16
久美原	0.75	15.9	0:01	7:26	9:17	12:17	15:17	18:17
西赤山	1.95	17.8	0:03	7:29	9:20	12:20	15:20	18:20
長仙寺	1.00	18.8	0:01	7:30	9:21	12:21	15:21	18:21
相川	0.80	19.6	0:01	7:31	9:22	12:22	15:22	18:22
谷熊	0.60	20.2	0:01	7:32	9:23	12:23	15:23	18:23
谷熊西島	0.45	20.7	0:01	7:33	9:24	12:24	15:24	18:24
やくま台公民館	1.15	21.8	0:02	7:35	9:26	12:26	15:26	18:26
田原東部市民館	1.25	23.1	0:04	7:39	9:30	12:30	15:30	18:30
高橋タバコ店	0.70	23.8	0:01	7:40	9:31	12:31	15:31	18:31
富永医院	0.20	24.0	0:01	7:41	9:32	12:32	15:32	18:32
豊島川西	0.35	24.3	0:01	7:42	9:33	12:33	15:33	18:33
東部中学校	0.40	24.7	0:01	7:43	9:34	12:34	15:34	18:34
神戸市場	0.50	25.2	0:01	7:44	9:35	12:35	15:35	18:35
エクセルコート	0.60	25.8	0:01	7:45	9:36	12:36	15:36	18:36
神戸郷仲	0.25	26.1	0:01	7:46	9:37	12:37	15:37	18:37
ふれあい支店	0.20	26.3	0:01	7:47	9:38	12:38	15:38	18:38
渥美病院	0.35	26.6	0:02	7:49	9:40	12:40	15:40	18:40
東赤石	0.50	27.1	0:02	7:51	9:42	12:42	15:42	18:42
福祉センター	0.40	27.5	0:01	7:52	9:43	12:43	15:43	18:43
田原駅	0.35	27.9	0:01	7:53	9:44	12:44	15:44	18:44
赤石一丁目	0.45	28.3	0:02	7:55	9:46	12:46	15:46	-
市役所前	0.45	28.8	0:01	7:56	9:47	12:47	15:47	-
セントファール	0.50	29.3	0:01	7:57	9:48	12:48	15:48	-
はなとき通り	0.25	29.5	0:01	7:58	9:49	12:49	15:49	-
図書館	0.50	30.0	0:02	8:00	9:51	12:51	15:51	-
		30.0	1:11	17.3				27.9

【左回り】		変更後						
停留所名	区間 (km)	延長 (km)	時間 (分)	第1便	第2便	第3便	第4便	第5便
図書館	0.00	0.0	0:00	-	8:40	11:40	14:40	17:40
はなとき通り	0.50	0.5	0:02	-	8:42	11:42	14:42	17:42
セントファール	0.25	0.8	0:01	-	8:43	11:43	14:43	17:43
市役所前	0.50	1.3	0:01	-	8:44	11:44	14:44	17:44
赤石一丁目	0.45	1.7	0:01	-	8:45	11:45	14:45	17:45
田原駅	0.45	2.2	0:02	-	8:47	11:47	14:47	17:47
福祉センター	0.40	2.6	0:02	-	8:49	11:49	14:49	17:49
東赤石	0.45	3.0	0:01	-	8:50	11:50	14:50	17:50
渥美病院	0.40	3.4	0:02	-	8:52	11:52	14:52	17:52
青津北	0.75	4.2	0:02	-	8:54	11:54	14:54	17:54
青津	0.35	4.5	0:00	-	8:54	11:54	14:54	17:54
神戸郵便局北	0.50	5.0	0:01	-	8:55	11:55	14:55	17:55
神戸小学校	0.40	5.4	0:01	-	8:56	11:56	14:56	17:56
赤松	0.95	6.4	0:02	-	8:58	11:58	14:58	17:58
志田	0.70	7.1	0:01	-	8:59	11:59	14:59	17:59
大草志田	0.50	7.6	0:01	-	9:00	12:00	15:00	18:00
大草保育園	0.95	8.5	0:01	-	9:01	12:01	15:01	18:01
大草南	0.55	9.1	0:01	-	9:02	12:02	15:02	18:02
新井	0.55	9.6	0:01	-	9:03	12:03	15:03	18:03
高松東	0.70	10.3	0:02	-	9:05	12:05	15:05	18:05
新井	0.70	11.0	0:01	-	9:06	12:06	15:06	18:06
大草南	0.55	11.6	0:01	-	9:07	12:07	15:07	18:07
大草半身	0.40	12.0	0:02	-	9:09	12:09	15:09	18:09
バシフィック	1.70	13.7	0:03	-	9:12	12:12	15:12	18:12
南町	0.40	14.1	0:01	-	9:13	12:13	15:13	18:13
南町東	0.45	14.5	0:01	-	9:14	12:14	15:14	18:14
ほうへの森入口	0.55	15.1	0:01	-	9:15	12:15	15:15	18:15
東ヶ谷西	0.80	15.9	0:01	-	9:16	12:16	15:16	18:16
東ヶ谷	0.45	16.3	0:02	-	9:18	12:18	15:18	18:18
百々	1.20	17.5	0:02	7:20	9:20	12:20	15:20	18:20
新浜	0.95	18.5	0:02	7:22	9:22	12:22	15:22	18:22
浜田	0.90	19.4	0:02	7:24	9:24	12:24	15:24	18:24
東浜田	0.50	19.9	0:01	7:25	9:25	12:25	15:25	18:25
久美原	0.75	20.6	0:01	7:26	9:26	12:26	15:26	18:26
西赤山	1.95	22.6	0:03	7:29	9:29	12:29	15:29	18:29
長仙寺	1.00	23.6	0:01	7:30	9:30	12:30	15:30	18:30
相川	0.80	24.4	0:01	7:31	9:31	12:31	15:31	18:31
谷熊	0.60	25.0	0:01	7:32	9:32	12:32	15:32	18:32
谷熊西島	0.45	25.4	0:01	7:33	9:33	12:33	15:33	18:33
やくま台公民館	1.15	26.6	0:02	7:35	9:35	12:35	15:35	18:35
田原東部市民館	1.25	27.8	0:04	7:39	9:39	12:39	15:39	18:39
高橋タバコ店	0.70	28.5	0:01	7:40	9:40	12:40	15:40	18:40
富永医院	0.20	28.7	0:01	7:41	9:41	12:41	15:41	18:41
豊島川西	0.35	29.1	0:01	7:42	9:42	12:42	15:42	18:42
東部中学校	0.40	29.5	0:01	7:43	9:43	12:43	15:43	18:43
神戸市場	0.50	30.0	0:01	7:44	9:44	12:44	15:44	18:44
エクセルコート	0.60	30.6	0:01	7:45	9:45	12:45	15:45	18:45
神戸郷仲	0.25	30.8	0:01	7:46	9:46	12:46	15:46	18:46
ふれあい支店	0.20	31.0	0:01	7:47	9:47	12:47	15:47	18:47
渥美病院	0.35	31.4	0:02	7:49	9:49	12:49	15:49	18:49
東赤石	0.50	31.9	0:02	7:51	9:51	12:51	15:51	18:51
福祉センター	0.40	32.3	0:01	7:52	9:52	12:52	15:52	18:52
田原駅	0.35	32.6	0:01	7:53	9:53	12:53	15:53	18:53
赤石一丁目	0.45	33.1	0:02	7:55	9:55	12:55	15:55	-
市役所前	0.45	33.5	0:01	7:56	9:56	12:56	15:56	-
セントファール	0.50	34.0	0:01	7:57	9:57	12:57	15:57	-
はなとき通り	0.25	34.3	0:01	7:58	9:58	12:58	15:58	-
図書館	0.50	34.8	0:02	8:00	10:00	13:00	16:00	-
		34.8	1:20	17.3				32.6

■ 新設バス停
 ■ 主な交通結節点

ぐるりんミニバス表浜線【右回り】(ダイヤ)

・高松線の一部(高松東、新井、大草志田、大草保育園)を統合し、大草南、大草半身を新設する。(9分増)
 ・一部統合に伴い9分増加となるが、平成30年10月のルート変更で5分短縮しているため、平成30年10月以前のダイヤと比べると4分の増加となる。

【右回り】		変更前								
停留所名	区間(km)	延長(km)	時間(分)	第1便	第2便	第3便	第4便	第5便		
図書館	0.00	0.0	0:00	-	9:15	13:05	16:05	18:05		
はなとき通り	0.50	0.5	0:02	-	9:17	13:07	16:07	18:07		
セントファール	0.25	0.8	0:01	-	9:18	13:08	16:08	18:08		
市役所前	0.50	1.3	0:01	-	9:19	13:09	16:09	18:09		
赤石一丁目	0.45	1.7	0:01	-	9:20	13:10	16:10	18:10		
田原駅	0.45	2.2	0:02	-	9:22	13:12	16:12	18:12		
福祉センター	0.40	2.6	0:02	-	9:24	13:14	16:14	18:14		
東赤石	0.45	3.0	0:01	-	9:25	13:15	16:15	18:15		
渥美病院	0.40	3.4	0:02	-	9:27	13:17	16:17	18:17		
ふれあい支店	0.75	4.2	0:02	-	9:29	13:19	16:19	18:19		
神戸郷仲	0.20	4.4	0:01	-	9:30	13:20	16:20	18:20		
エクセルコート	0.25	4.6	0:01	-	9:31	13:21	16:21	18:21		
神戸市場	0.60	5.2	0:01	-	9:32	13:22	16:22	18:22		
東部中学校	0.50	5.7	0:01	-	9:33	13:23	16:23	18:23		
豊島川西	0.40	6.1	0:01	-	9:34	13:24	16:24	18:24		
富永医院	0.35	6.5	0:01	-	9:35	13:25	16:25	18:25		
高橋タコ店	0.20	6.7	0:01	-	9:36	13:26	16:26	18:26		
田原東部市民館	0.70	7.4	0:01	-	9:37	13:27	16:27	18:27		
やくま台公民館	1.25	8.6	0:04	-	9:41	13:31	16:31	18:31		
谷熊西島	1.15	9.8	0:02	-	9:43	13:33	16:33	18:33		
谷熊	0.45	10.2	0:01	-	9:44	13:34	16:34	18:34		
相川	0.60	10.8	0:01	-	9:45	13:35	16:35	18:35		
長仙寺	0.80	11.6	0:01	-	9:46	13:36	16:36	18:36		
西赤山	1.00	12.6	0:01	-	9:47	13:37	16:37	18:37		
久美原	1.95	14.6	0:03	-	9:50	13:40	16:40	18:40		
東浜田	0.75	15.3	0:01	-	9:51	13:41	16:41	18:41		
浜田	0.50	15.8	0:01	-	9:52	13:42	16:42	18:42		
新浜	0.55	16.4	0:01	-	9:53	13:43	16:43	18:43		
百々	1.30	17.7	0:03	-	9:56	13:46	16:46	18:46		
東ヶ谷	1.00	18.7	0:02	7:25	9:58	13:48	16:48	18:48		
東ヶ谷西	0.40	19.1	0:01	7:26	9:59	13:49	16:49	18:49		
ほうべの森入口	0.80	19.9	0:01	7:27	10:00	13:50	16:50	18:50		
南町東	0.55	20.4	0:00	7:27	10:00	13:50	16:50	18:50		
南町	0.45	20.9	0:01	7:28	10:01	13:51	16:51	18:51		
パシフィック	0.40	21.3	0:02	7:30	10:03	13:53	16:53	18:53		
志田	1.85	23.1	0:04	7:34	10:07	13:57	16:57	18:57		
赤松	0.70	23.8	0:01	7:35	10:08	13:58	16:58	18:58		
神戸小学校	0.95	24.8	0:02	7:37	10:10	14:00	17:00	19:00		
神戸郵便局北	0.40	25.2	0:01	7:38	10:11	14:01	17:01	19:01		
青津	0.50	25.7	0:01	7:39	10:12	14:02	17:02	19:02		
青津北	0.35	26.0	0:00	7:39	10:12	14:02	17:02	19:02		
渥美病院	0.35	26.4	0:02	7:41	10:14	14:04	17:04	19:04		
東赤石	0.50	26.9	0:02	7:43	10:16	14:06	17:06	19:06		
福祉センター	0.40	27.3	0:01	7:44	10:17	14:07	17:07	19:07		
田原駅	0.35	27.6	0:01	7:45	10:18	14:08	17:08	19:08		
赤石一丁目	0.45	28.1	0:02	7:47	10:20	14:10	17:10	-		
市役所前	0.45	28.5	0:01	7:48	10:21	14:11	17:11	-		
セントファール	0.50	29.0	0:01	7:49	10:22	14:12	17:12	-		
はなとき通り	0.25	29.3	0:01	7:50	10:23	14:13	17:13	-		
図書館	0.50	29.8	0:02	7:52	10:25	14:15	17:15	-		
		29.8	1:10	11.1				27.6		



【右回り】		変更後								
停留所名	区間(km)	延長(km)	時間(分)	第1便	第2便	第3便	第4便	第5便		
図書館	0.00	0.0	0:00	-	9:15	13:05	16:05	18:05		
はなとき通り	0.50	0.5	0:02	-	9:17	13:07	16:07	18:07		
セントファール	0.25	0.8	0:01	-	9:18	13:08	16:08	18:08		
市役所前	0.50	1.3	0:01	-	9:19	13:09	16:09	18:09		
赤石一丁目	0.45	1.7	0:01	-	9:20	13:10	16:10	18:10		
田原駅	0.45	2.2	0:02	-	9:22	13:12	16:12	18:12		
福祉センター	0.40	2.6	0:02	-	9:24	13:14	16:14	18:14		
東赤石	0.45	3.0	0:01	-	9:25	13:15	16:15	18:15		
渥美病院	0.40	3.4	0:02	-	9:27	13:17	16:17	18:17		
ふれあい支店	0.75	4.2	0:02	-	9:29	13:19	16:19	18:19		
神戸郷仲	0.20	4.4	0:01	-	9:30	13:20	16:20	18:20		
エクセルコート	0.25	4.6	0:01	-	9:31	13:21	16:21	18:21		
神戸市場	0.60	5.2	0:01	-	9:32	13:22	16:22	18:22		
東部中学校	0.50	5.7	0:01	-	9:33	13:23	16:23	18:23		
豊島川西	0.40	6.1	0:01	-	9:34	13:24	16:24	18:24		
富永医院	0.35	6.5	0:01	-	9:35	13:25	16:25	18:25		
高橋タコ店	0.20	6.7	0:01	-	9:36	13:26	16:26	18:26		
田原東部市民館	0.70	7.4	0:01	-	9:37	13:27	16:27	18:27		
やくま台公民館	1.25	8.6	0:04	-	9:41	13:31	16:31	18:31		
谷熊西島	1.15	9.8	0:02	-	9:43	13:33	16:33	18:33		
谷熊	0.45	10.2	0:01	-	9:44	13:34	16:34	18:34		
相川	0.60	10.8	0:01	-	9:45	13:35	16:35	18:35		
長仙寺	0.80	11.6	0:01	-	9:46	13:36	16:36	18:36		
西赤山	1.00	12.6	0:01	-	9:47	13:37	16:37	18:37		
久美原	1.95	14.6	0:03	-	9:50	13:40	16:40	18:40		
東浜田	0.75	15.3	0:01	-	9:51	13:41	16:41	18:41		
浜田	0.50	15.8	0:01	-	9:52	13:42	16:42	18:42		
新浜	0.55	16.4	0:01	-	9:53	13:43	16:43	18:43		
百々	1.30	17.7	0:03	-	9:56	13:46	16:46	18:46		
東ヶ谷	1.00	18.7	0:02	7:25	9:58	13:48	16:48	18:48		
東ヶ谷西	0.40	19.1	0:01	7:26	9:59	13:49	16:49	18:49		
ほうべの森入口	0.80	19.9	0:01	7:27	10:00	13:50	16:50	18:50		
南町東	0.55	20.4	0:00	7:27	10:00	13:50	16:50	18:50		
南町	0.45	20.9	0:01	7:28	10:01	13:51	16:51	18:51		
パシフィック	0.40	21.3	0:02	7:30	10:03	13:53	16:53	18:53		
大草半身	1.70	23.0	0:02	7:32	10:05	13:55	16:55	18:55		
大草南	0.40	23.4	0:02	7:34	10:07	13:57	16:57	18:57		
新井	0.55	23.9	0:01	7:35	10:08	13:58	16:58	18:58		
高松東	0.70	24.6	0:02	7:37	10:10	14:00	17:00	19:00		
新井	0.70	25.3	0:01	7:38	10:11	14:01	17:01	19:01		
大草南	0.55	25.9	0:01	7:39	10:12	14:02	17:02	19:02		
大草保育園	0.55	26.4	0:02	7:41	10:14	14:04	17:04	19:04		
大草志田	0.95	27.4	0:01	7:42	10:15	14:05	17:05	19:05		
志田	0.50	27.9	0:01	7:43	10:16	14:06	17:06	19:06		
赤松	0.70	28.6	0:01	7:44	10:17	14:07	17:07	19:07		
神戸小学校	0.95	29.5	0:02	7:46	10:19	14:09	17:09	19:09		
神戸郵便局北	0.40	29.9	0:01	7:47	10:20	14:10	17:10	19:10		
青津	0.50	30.4	0:01	7:48	10:21	14:11	17:11	19:11		
青津北	0.35	30.8	0:00	7:48	10:21	14:11	17:11	19:11		
渥美病院	0.35	31.1	0:02	7:50	10:23	14:13	17:13	19:13		
東赤石	0.50	31.6	0:02	7:52	10:25	14:15	17:15	19:15		
福祉センター	0.40	32.0	0:01	7:53	10:26	14:16	17:16	19:16		
田原駅	0.35	32.4	0:01	7:54	10:27	14:17	17:17	19:17		
赤石一丁目	0.45	32.8	0:02	7:56	10:29	14:19	17:19	-		
市役所前	0.45	33.3	0:01	7:57	10:30	14:20	17:20	-		
セントファール	0.50	33.8	0:01	7:58	10:31	14:21	17:21	-		
はなとき通り	0.25	34.0	0:01	7:59	10:32	14:22	17:22	-		
図書館	0.50	34.5	0:02	8:01	10:34	14:24	17:24	-		
		34.5	1:19	10.6				32.4		

■ 新設バス停
 ■ 主な交通結節点